



เอกสารประกวดราคาจ้างด้วยวิธีการทางอิเล็กทรอนิกส์

เลขที่รฟ.อ./

งาน จ้างจัดหาและติดตั้งประตูกันขานขาลาแบบสูงครึ่งบาน(half height) ที่สถานีรถไฟฟ้า ๗ สถานี
โครงการระบบขนส่งทางรถไฟเชื่อมท่าอากาศยานสุวรรณภูมิและสถานีรับส่งผู้โดยสารอากาศยานในเมือง

(Suvarnabhumi Airport Rail Link and City Air Terminal Project)

ตามประกาศการรถไฟแห่งประเทศไทย

โดย บริษัท รถไฟฟ้า ร.ฟ.ท. จำกัดผู้รับมอบอำนาจ

ลงวันที่.....

การรถไฟแห่งประเทศไทย โดย บริษัท รถไฟฟ้า ร.ฟ.ท. จำกัดผู้รับมอบอำนาจ ซึ่งต่อไปนี้จะเรียกว่า
“รฟท.” มีความประสงค์จ้างจัดหาและติดตั้งระบบประตูขานขาลาแบบสูงครึ่งบาน ทั้ง ๗ สถานีเพื่อเป็นการ
ป้องกันอุบัติเหตุต่างๆ ที่อาจเกิดขึ้นแก่ผู้โดยสารที่มาใช้บริการระบบรถไฟฟ้าด้วยวิธีการทางอิเล็กทรอนิกส์
โดยมีข้อกำหนดขั้นต่ำ ดังต่อไปนี้

ผู้รับจ้างจะต้องจัดหาพร้อมติดตั้งระบบประตูขานขาลาแบบสูงครึ่งบานให้กับสถานีรถไฟฟ้าทั้ง ๗
สถานีตามรายการด้านล่างนี้

ข้อที่	ชื่อสถานี	จำนวนขานขาลา
๑	สถานีพญาไท	๒
๒	สถานีราชวรารภ	๒
๓	สถานีมีนกะสัน	๒
๔	สถานีรามคำแหง	๒
๕	สถานีหัวหมาก	๒
๖	สถานีบ้านทับช้าง	๒
๗	สถานีลาดกระบัง	๒
ทั้งหมด		๑๔

ระบบประตูขานขาลาแบบสูงครึ่งบานต้องออกแบบ ผลิต ติดตั้ง ทดสอบระบบ ให้ทันสมัย ปลอดภัย
มีความคงทนสูง และมีประสิทธิภาพในการใช้งาน โดยระบบประตูขานขาลาแบบสูงครึ่งบาน ต้องสร้างตาม
ข้อกำหนดขอบเขตงานและรายละเอียดเบื้องต้นของผู้ว่าจ้าง และเป็นไปตามมาตรฐานสากลที่ยอมรับทั่วไป

ระบบประตูบานขาลาแบบสูงครึ่งบาน อย่างน้อยต้องประกอบด้วยโครงสร้างหลัก (structure frame) ส่วนยึดจับรองรับ (fixing supports) ส่วนประตูบานเลื่อน (sliding screen doors) ส่วนประตูยึดติดอยู่กับที่ (fixed screens) ประตูอพยพฉุกเฉิน (emergency exit door) ประตูปลายทางออกฉุกเฉิน (emergency end walkway doors) ตัวตรวจจับ (sensors) ระบบควบคุม ระบบไฟฟ้า (power supply) และระบบอื่นๆ ที่จำเป็นในการติดตั้ง

พร้อมทั้งให้การฝึกอบรมทางด้านทฤษฎีและการปฏิบัติงานในทุกขั้นตอน (Transfer Technology) ให้แก่เจ้าหน้าที่ของผู้อำนาจ รวมทั้งต้องจัดหาอะไหล่/อุปกรณ์/เครื่องมือพิเศษ (Special Tools) ที่จำเป็นให้กับผู้อำนาจ

ราคากลางสำหรับงานจ้างครั้งนี้ เป็นเงินทั้งสิ้น ๒๐๐,๐๐๐,๐๐๐ บาท (สองร้อยล้านบาทถ้วน) รวมภาษีมูลค่าเพิ่มร้อยละ ๗

๑. เอกสารแนบท้ายเอกสารประกวดราคา

- ๑.๑ ข้อกำหนดขอบเขตของงานจ้างฯ และแบบ Platform drawings โดยสังเขป
- ๑.๒ แบบใบยื่นข้อเสนอการประกวดราคาจ้างด้วยวิธีการทางอิเล็กทรอนิกส์
- ๑.๓ แบบใบแจ้งปริมาณงานและราคา
- ๑.๔ หนังสือแสดงเงื่อนไขการซื้อและการจ้างด้วยวิธีการทางอิเล็กทรอนิกส์
- ๑.๕ แบบหนังสือคำประกัน
 - (๑) หลักประกันของ
 - (๒) หลักประกันสัญญา
 - (๓) หลักประกันการรับเงินค่าจ้างล่วงหน้า
- ๑.๖ บทนิยาม
 - (๑) ผู้ประสงค์จะเสนอราคาหรือผู้มีสิทธิเสนอราคาที่มีผลประโยชน์ร่วมกัน
 - (๒) การขัดขวางการแข่งขันราคาอย่างเป็นธรรม
- ๑.๗ แบบบัญชีเอกสาร
 - (๑) บัญชีเอกสารส่วนที่ ๑
 - (๒) บัญชีเอกสารส่วนที่ ๒

๒. คุณสมบัติของผู้ประสงค์จะเสนอราคา

- ๒.๑ ผู้ประสงค์จะเสนอราคาต้องเป็นผู้มีอาชีพรับจ้างงานที่ประกวดราคาจ้างด้วยวิธีการทางอิเล็กทรอนิกส์
- ๒.๒ ผู้ประสงค์จะเสนอราคาต้องไม่เป็นผู้ที่ถูกกระบุชื่อไว้ในบัญชีรายชื่อผู้ทำงานของทางราชการและได้แจ้งเวียนชื่อแล้ว หรือไม่เป็นผู้ที่ได้รับผลของการสั่งให้นิติบุคคลหรือบุคคลอื่นเป็นผู้ทำงานตามระเบียบของทางราชการ
- ๒.๓ ผู้ประสงค์จะเสนอราคาต้องไม่เป็นผู้ได้รับเอกสิทธิ์หรือความคุ้มกัน ซึ่งอาจปฏิเสธไม่ยอมขึ้นศาลไทย เว้นแต่รัฐบาลของผู้ประสงค์จะเสนอราคาได้มีคำสั่งให้สละสิทธิ์และความคุ้มกันเช่นนั้น
- ๒.๔ ผู้ประสงค์จะเสนอราคาต้องไม่เป็นผู้มีผลประโยชน์ร่วมกันกับผู้ประสงค์จะเสนอราคารายอื่น และ/หรือ ต้องไม่เป็นผู้มีผลประโยชน์ร่วมกันกับผู้ให้บริการตลาดกลางอิเล็กทรอนิกส์ ณ วันประกาศ

ประกวดราคาจ้างด้วยวิธีการทางอิเล็กทรอนิกส์ หรือไม่เป็นผู้กระทำการอันเป็นการขัดขวางการแข่งขันราคาอย่างเป็นธรรม ตามข้อ ๑.๗ ข้างต้น

๒.๕ ผู้ประสงค์จะเสนอราคาต้องเป็นนิติบุคคลไทยรายเดียวหรือนิติบุคคลหลายราย รวมกันเป็นกลุ่มผู้ร่วมค้า (Joint Ventures) โดยสมาชิกในกลุ่มผู้ร่วมค่านั้นจะต้องรับผิดชอบร่วมกันและแทนกัน ในทุกกรณี ในกรณีที่กลุ่มผู้ร่วมค่านั้นมิได้เป็นนิติบุคคลไทยหรือเป็นนิติบุคคลต่างดาวจะต้องร่วมกับนิติบุคคล ไทยอย่างน้อย ๑ ราย ร่วมกันเป็นกลุ่มผู้ร่วมค้า หากกลุ่มผู้ร่วมค่านั้นได้รับการคัดเลือกให้เป็นผู้ชนะการ ประกวดราคาจะต้องจดทะเบียนภาษีมูลค่าเพิ่มในนามกลุ่มผู้ร่วมค้าต่อกรมสรรพากร ก่อนวันลงนามใน สัญญาจ้าง

๒.๖ ผู้ประสงค์จะเสนอราคาต้องมีประสบการณ์ในการออกแบบ จัดทาสถิต ติดตั้งและ ทดสอบระบบประตูกั้นขานชาลา โดยมีผลงานเป็นมูลค่าสัญญาเดียวไม่น้อยกว่า ๗๕ ล้านบาทภายใน ระยะเวลา ๑๐ ปี นับถึงวันยื่นซองข้อเสนอ นอกจากนี้วัสดุและอุปกรณ์ สำหรับงานติดตั้งระบบประตูกั้นขาน ชาลาแบบสูงครึ่งบานนั้น จะต้องผลิตและติดตั้งโดยโรงงานผู้ผลิต ซึ่งประกอบอาชีพโดยตรงและมี ประสบการณ์ด้านระบบประตูกั้นขานชาลาไม่น้อยกว่า ๑๐ ปี นับถึงวันยื่นซองข้อเสนอ และต้องมีเอกสาร รับรองความพึงพอใจที่กรอกข้อมูลตามแบบของ บริษัท รถไฟฟ้า ร.ฟ.ท. จำกัด (Customer's Satisfaction Statement)

๒.๗ บุคคลหรือนิติบุคคลที่จะเข้าเป็นคู่สัญญาต้องไม่อยู่ในฐานะเป็นผู้ไม่แสดงบัญชีรายรับ รายจ่าย หรือแสดงบัญชีรายรับรายจ่ายไม่ถูกต้องครบถ้วนในสาระสำคัญ

๒.๘ บุคคลหรือนิติบุคคลที่จะเข้าเป็นคู่สัญญากับหน่วยงานภาครัฐซึ่งได้ดำเนินการจัดซื้อ จัดจ้าง ด้วยระบบอิเล็กทรอนิกส์ (e-Government Procurement : e-GP) ต้องลงทะเบียนในระบบ อิเล็กทรอนิกส์ ของกรมบัญชีกลางที่เว็บไซต์ศูนย์ข้อมูลจัดซื้อจัดจ้างภาครัฐ

๒.๙ คู่สัญญาต้องรับและจ่ายเงินผ่านบัญชีธนาคาร เว้นแต่การจ่ายเงินแต่ละครั้งซึ่งมีมูลค่า ไม่เกินสามหมื่นบาท คู่สัญญาอาจจ่ายเป็นเงินสดก็ได้

๓. หลักฐานการเสนอราคา

ผู้ประสงค์จะเสนอราคาจะต้องเสนอเอกสารหลักฐาน แยกเป็น ๒ ส่วน คือ

๓.๑ ส่วนที่ ๑ อย่างน้อยต้องมีเอกสารดังต่อไปนี้

(๑) ในกรณีที่ผู้ประสงค์จะเสนอราคาเป็นนิติบุคคล

(ก) ห้างหุ้นส่วนสามัญหรือห้างหุ้นส่วนจำกัด ให้ยื่นสำเนาหนังสือรับรองการจด ทะเบียนนิติบุคคล ซึ่งรับรองมาแล้วไม่เกิน ๖ เดือน นับถึงวันยื่นเอกสารประกวดราคาบัญชีรายชื่อหุ้นส่วน ผู้จัดการ ผู้มีอำนาจควบคุม พร้อมรับรองสำเนาถูกต้อง

(ข) บริษัทจำกัดหรือบริษัทมหาชนจำกัด ให้ยื่นสำเนาหนังสือรับรองการจด ทะเบียนนิติบุคคล ซึ่งรับรองมาแล้วไม่เกิน ๖ เดือน หนังสือบริคณห์สนธิ บัญชีรายชื่อกรรมการผู้จัดการ ผู้มี อำนาจควบคุม และบัญชีผู้ถือหุ้นรายใหญ่ พร้อมรับรองสำเนาถูกต้อง

(๒) ในกรณีที่ผู้ประสงค์จะเสนอราคาเป็นผู้ประสงค์จะเสนอราคาร่วมกันในฐานะเป็น ผู้ร่วมค้า ให้ยื่นสำเนาสัญญาของการเข้าร่วมค้า สำเนาบัตรประจำตัวประชาชนของผู้ร่วมค้า และในกรณีที่ ผู้เข้าร่วมค้าฝ่ายใดเป็นบุคคลธรรมดาที่มีสัญชาติไทย ก็ให้ยื่นสำเนาหนังสือเดินทาง หรือผู้ร่วมค้าฝ่ายใดเป็น นิติบุคคลให้ยื่นเอกสารตามที่ระบุไว้ใน (๑)

- (๓) สำเนาใบทะเบียนภาษีมูลค่าเพิ่ม (ภพ.๒๐) พร้อมรับรองสำเนาถูกต้อง กรณียื่นข้อเสนอในนามกลุ่มร่วมค้าให้ยื่นสำเนาใบทะเบียนภาษีมูลค่าเพิ่มก่อนวันลงนามสัญญาจ้าง
- (๔) บัญชีเอกสารส่วนที่ ๑ ทั้งหมดที่ได้ยื่นตามแบบในข้อ ๑.๘ (๑)

๓.๒ ส่วนที่ ๒ อย่างน้อยต้องมีเอกสารดังต่อไปนี้

- (๑) แบบรูปและรายการละเอียดคุณลักษณะเฉพาะ (Specification)
 - (๑.๑) แบบเบื้องต้นและวัสดุอุปกรณ์ที่ใช้ในการติดตั้ง
 - (๑.๒) รายการอุปกรณ์ อะไหล่และวัสดุสิ้นเปลือง
 - (๑.๓) รายการเครื่องมือพิเศษ (Special Tools)
- (๒) รายละเอียดคุณสมบัติของผู้รับจ้าง
 - (๒.๑) โครงสร้างองค์กร
 - (๒.๒) ชื่อ คุณวุฒิ ประสบการณ์ทำงาน ของบุคลากรของผู้รับจ้าง
 - (๒.๓) การจัดทำรายละเอียดแผนการดำเนินงานและแผนการจ่ายเงิน
 - (๒.๔) รายละเอียดการปฏิบัติงานของระบบงานทั้งประจำสัปดาห์ และประจำเดือน
 - (๒.๕) ข้อเสนอการจัดทำคู่มือประกอบการฝึกอบรม และการถ่ายโอนเทคโนโลยี วิชาทัศน์ประกอบการอบรม
- (๓) หนังสือรับรองผลงานการติดตั้งระบบประตูกันขานชาลา(ต้นฉบับ)จากลูกค้าและสำเนาสัญญาโดยมีผลงานเป็นมูลค่าสัญญาเดียวไม่น้อยกว่า ๗๕ ล้านบาท ภายในระยะเวลา ๑๐ ปี นับถึงวันยื่นซองข้อเสนอ ตามเงื่อนไขในข้อ ๒.๕ ข้างต้น
- (๔) เอกสารหลักฐานผลงานการเป็นผู้ประกอบอาชีพนี้โดยตรงและประกอบการอย่างต่อเนื่อง โดยมีประสบการณ์ด้านระบบประตูกันขานชาลาไม่น้อยกว่า ๑๐ ปี กล่าวคือ ต้องมีสำเนาสัญญาจ้างแสดงผลงานระบบประตูกันขานชาลา ไม่น้อยกว่า ๓ สัญญา โดยต้องมีอย่างน้อย ๑ สัญญาที่เกิดขึ้นหรือลงนามสัญญากันไว้ เกินกว่า ๑๐ ปี นับถึงวันยื่นข้อเสนอ ตามเงื่อนไขในข้อ ๒.๕ และข้อ ๒.๖ ข้างต้น
- (๕) เอกสารหลักฐานแสดงความพึงพอใจต่อผลงานการติดตั้งระบบประตูกันขานชาลาตามแบบฟอร์ม Customer's Satisfaction Statement ของรฟฟท. ที่ลงนามรับรองโดยผู้บริหารสูงสุดของหน่วยงานลูกค้า(ผู้ใช้งาน) หรือผู้บริหารอื่นที่ได้รับมอบอำนาจจากหน่วยงานลูกค้านั้นให้กระทำแทนได้ตามข้อ ๒.๕ และข้อ ๒.๖ ข้างต้น
- (๖) หนังสือแสดงเงื่อนไขการซื้อและการจ้างด้วยวิธีการทางอิเล็กทรอนิกส์ โดยต้องลงนามพร้อมประทับตรา (ถ้ามี)
- (๗) หนังสือมอบอำนาจซึ่งปิดอากรแสตมป์ตามกฎหมาย ในกรณีผู้ประสงค์จะเสนอราคามอบอำนาจให้บุคคลอื่นทำการแทน
- (๘) หลักประกันของ ตามข้อ ๕ ข้างล่างนี้ พร้อมสำเนา
- (๙) แบบใบแจ้งปริมาณงานและราคา
- (๑๐) แบบใบยื่นข้อเสนอการประกวดราคาจ้างด้วยวิธีการทางอิเล็กทรอนิกส์
- (๑๑) บัญชีเอกสารส่วนที่ ๒ ทั้งหมดที่ได้ยื่นตามแบบในข้อ ๑.๘ (๒) ข้างต้น

๔. การเสนอราคา

๔.๑ ผู้ประสงค์จะเสนอราคาต้องยื่นข้อเสนอตามแบบที่กำหนดไว้ในเอกสารประกวดราคาจ้างด้วยวิธีการทางอิเล็กทรอนิกส์ และหนังสือแสดงเงื่อนไขการซื้อและการจ้างด้วยวิธีการทางอิเล็กทรอนิกส์ โดยไม่มีเงื่อนไขใด ๆ ทั้งสิ้นและจะต้องกรอกข้อความให้ถูกต้องครบถ้วน รวมทั้งลงลายมือชื่อของผู้ประสงค์จะเสนอราคาให้ชัดเจน

๔.๒ ผู้ประสงค์จะเสนอราคาจะต้องกรอกปริมาณวัสดุ ในใบแจ้งปริมาณงานให้ครบถ้วน

๔.๓ ผู้ประสงค์จะเสนอราคาจะต้องกำหนดยื่นราคาไม่น้อยกว่า ๑๘๐ วัน นับแต่วันยืนยันราคาสุดท้าย โดยภายในกำหนดยื่นราคา ผู้ประสงค์จะเสนอราคาหรือผู้มีสิทธิเสนอราคาจะต้องรับผิดชอบราคาที่ตนได้เสนอไว้และจะถอนการเสนอราคามีได้

๔.๔ ผู้ประสงค์จะเสนอราคาจะต้องเสนอแผนการดำเนินงานและแผนการจ่ายเงินตามสัญญาที่จะจ้าง โดยกำหนดระยะเวลาดำเนินการตามแผนงานให้แล้วเสร็จไม่เกิน ๑๘ (สิบแปด) เดือน นับถัดจากวันลงนามในสัญญาจ้าง หรือวันที่ได้รับหนังสือแจ้งจาก รฟพท. ให้เริ่มทำงาน

๔.๕ ก่อนยื่นเอกสารประกวดราคาจ้างด้วยวิธีการทางอิเล็กทรอนิกส์ ผู้ประสงค์จะเสนอราคาควรตรวจดูร่างสัญญา แบบรูป และรายละเอียด ฯลฯ ให้ถี่ถ้วนและเข้าใจเอกสารประกวดราคาทั้งหมดเสียก่อนที่จะตกลงยื่นข้อเสนอตามเงื่อนไขในเอกสารประกวดราคาจ้างด้วยวิธีการทางอิเล็กทรอนิกส์

๔.๖ ผู้ประสงค์จะเสนอราคาจะต้องยื่นเอกสารประกวดราคาจ้างด้วยวิธีการทางอิเล็กทรอนิกส์ จาหน้าของถึงประธานคณะกรรมการประกวดราคาตามโครงการ โดยระบุไว้ที่หน้าของว่า “เอกสารประกวดราคา งานจ้างจัดหาและติดตั้งประตูกันชนขาลาแบบสูงครึ่งบาน(half height) ที่สถานีรถไฟฟ้า ๗ สถานี โครงการระบบขนส่งทางรถไฟเชื่อมท่าอากาศยานสุวรรณภูมิ และสถานีรับส่งผู้โดยสารอากาศยานในเมือง ด้วยวิธีการทางอิเล็กทรอนิกส์เลขที่รฟ.อ./.....” ยื่นต่อคณะกรรมการประกวดราคา ในวันที่.....ตั้งแต่เวลา๐๙.๓๐ น.ถึงเวลา๑๑.๓๐ น.ณ ห้องประกวดราคา อาคารศูนย์ซ่อมบำรุงคลองตัน(ชั้น ๓) เลขที่ ๒๗ ถนนเพชรบุรีตัดใหม่ ๔๗ (ซอยศูนย์วิจัย) แขวงบางกะปิ เขตห้วยขวาง กรุงเทพมหานคร

เมื่อพ้นกำหนดเวลายื่นเอกสารประกวดราคาจ้างด้วยวิธีการทางอิเล็กทรอนิกส์ดังกล่าว แล้ว จะไม่รับเอกสารเพิ่มเติมโดยเด็ดขาด

จากนั้น คณะกรรมการประกวดราคา จะดำเนินการตรวจสอบคุณสมบัติของผู้ประสงค์จะเสนอราคาแต่ละรายว่าเป็นผู้ประสงค์จะเสนอราคาที่มีผลประโยชน์ร่วมกันกับผู้ประสงค์จะเสนอการรายอื่น หรือเป็นผู้มีผลประโยชน์ร่วมกันระหว่างผู้ประสงค์จะเสนอราคากับผู้ให้บริการตลาดกลางอิเล็กทรอนิกส์ ตามข้อ ๑.๗(๑) ณ วันประกาศประกวดราคาจ้างด้วยวิธีการทางอิเล็กทรอนิกส์หรือไม่ พร้อมทั้งตรวจสอบข้อเสนอตาม ข้อ ๓.๒ ในวันที่.....ตั้งแต่เวลา ๑๔.๐๐ น. เป็นต้นไป ณ ห้องประกวดราคา ชั้น ๓ ศูนย์ซ่อมบำรุงคลองตันฯ และแจ้งผู้ประสงค์จะเสนอราคาแต่ละรายทราบผลการพิจารณาเฉพาะของตน ทางไปรษณีย์ลงทะเบียนตอบรับ หรือวิธีอื่นใดที่มีหลักฐานว่า ผู้ประสงค์จะเสนอราคาได้รับทราบแล้ว

หากปรากฏต่อคณะกรรมการประกวดราคาก่อนหรือในขณะที่มีการเสนอราคาทางอิเล็กทรอนิกส์ว่า มีผู้ประสงค์จะเสนอราคาหรือผู้มีสิทธิเสนอราคากระทำการอันเป็นการขัดขวางการแข่งขันราคาอย่างเป็นธรรม ตามข้อ ๑.๗ (๒) คณะกรรมการฯ จะตัดรายชื่อผู้ประสงค์จะเสนอราคาหรือผู้มีสิทธิเสนอการรายนั้นออกจากการเป็นหรือผู้มีสิทธิเสนอราคา และรฟพท.จะพิจารณาลงโทษผู้ประสงค์จะเสนอราคาหรือผู้มีสิทธิเสนอราคาดังกล่าวเป็นผู้ทำงาน

ผู้ประสงค์จะเสนอราคาที่ไม่ผ่านการคัดเลือกเบื้องต้น เพราะเหตุเป็นผู้ประสงค์จะเสนอราคาที่มีผลประโยชน์ร่วมกันกับผู้ประสงค์จะเสนอราคารายอื่น หรือเป็นผู้มีผลประโยชน์ร่วมกันระหว่างผู้ประสงค์จะเสนอราคากับผู้ให้บริการตลาดกลางอิเล็กทรอนิกส์ ณ วันประกาศประกวดราคาจ้างด้วยวิธีการทางอิเล็กทรอนิกส์ หรือเป็นผู้ประสงค์จะเสนอราคาที่จะทำการอันเป็นการขัดขวางการแข่งขันราคาอย่างเป็นธรรมหรือผู้ประสงค์จะเสนอราคาที่ไม่ผ่านคุณสมบัติทางด้านเทคนิค อาจอุทธรณ์คำสั่งดังกล่าวต่อกรรมการผู้อำนวยการใหญ่ภายใน ๓ วัน นับแต่วันที่ได้รับแจ้งจากคณะกรรมการประกวดราคา การวินิจฉัยอุทธรณ์ของกรรมการผู้อำนวยการใหญ่ให้ถือเป็นที่สุด

หากปรากฏต่อคณะกรรมการประกวดราคา ว่า กระบวนการเสนอราคาจ้าง ด้วยวิธีการทางอิเล็กทรอนิกส์ประสบข้อขัดข้องจนไม่อาจดำเนินการต่อไปให้แล้วเสร็จภายในเวลาที่กำหนดไว้ คณะกรรมการประกวดราคา จะสั่งพักกระบวนการเสนอราคา โดยมีให้ผู้แทนผู้มีสิทธิเสนอราคาพบปะหรือติดต่อสื่อสารกับบุคคลอื่น และเมื่อแก้ไขข้อขัดข้องแล้ว จะให้ดำเนินการกระบวนการเสนอราคาต่อไป จากขั้นตอนที่ค้างอยู่ภายในเวลาของการเสนอราคาที่ยังเหลือก่อนจะสั่งพักกระบวนการเสนอราคา แต่ต้องสิ้นสุดกระบวนการเสนอราคาภายในวันเดียวกัน เว้นแต่คณะกรรมการประกวดราคา เห็นว่ากระบวนการเสนอราคาจะไม่แล้วเสร็จได้โดยง่าย หรือข้อขัดข้องไม่อาจแก้ไขได้ ประธานคณะกรรมการประกวดราคา จะสั่งยกเลิกกระบวนการเสนอราคา และกำหนดวัน เวลาและสถานที่ เพื่อเริ่มต้นกระบวนการเสนอราคาใหม่ โดยจะแจ้งให้ผู้มีสิทธิเสนอราคาทุกรายที่อยู่ในสถานที่นั้นทราบ

คณะกรรมการประกวดราคา สงวนสิทธิในการตัดสินใจดำเนินการใด ๆ ระหว่างการประกวดราคา เพื่อให้การประกวดราคา เกิดประโยชน์สูงสุดต่อทาง รฟพท.

๔.๗ ผู้ประสงค์จะเสนอราคารายที่ได้รับการคัดเลือกให้เป็นผู้มีสิทธิเสนอราคาจะต้องปฏิบัติตามนี้

(๑) ปฏิบัติตามเงื่อนไขที่ระบุไว้ในหนังสือแสดงเงื่อนไขการซื้อและการจ้างด้วยวิธีการทางอิเล็กทรอนิกส์ ที่ได้ยื่นมาพร้อมกับซองข้อเสนอมูลค่าเทคนิค

(๒) ราคาสูงสุดของการประกวดราคาจ้างด้วยวิธีการทางอิเล็กทรอนิกส์ จะต้องเริ่มต้นที่ ๒๐๐,๐๐๐,๐๐๐บาท(สองร้อยล้านบาทถ้วน)

(๓) ราคาที่เสนอจะต้องเป็นราคาที่รวมภาษีมูลค่าเพิ่ม และภาษีอื่น ๆ (ถ้ามี) รวมค่าใช้จ่ายทั้งปวงไว้ด้วยแล้ว

(๔) ผู้มีสิทธิเสนอราคาหรือผู้แทนจะต้องมาลงทะเบียนเพื่อเข้าสู่กระบวนการเสนอราคา ตามวัน เวลา และสถานที่ที่กำหนด

(๕) ผู้มีสิทธิเสนอราคาหรือผู้แทนที่ลงทะเบียนแล้ว ต้อง LOG IN เข้าสู่ระบบ

(๖) ผู้มีสิทธิเสนอราคาหรือผู้แทนที่ LOG IN แล้ว จะต้องดำเนินการเสนอราคา โดยราคาที่เสนอในการประกวดราคาจ้างด้วยวิธีการทางอิเล็กทรอนิกส์ จะต้องต่ำกว่าราคาสูงสุดในการประกวดราคา และจะต้องเสนอลดราคาขั้นต่ำ (Minimum Bid) ไม่น้อยกว่าครึ่งละ ๔๐๐,๐๐๐ บาท จากราคาสูงสุดในการประกวดราคา และการเสนอลดราคาครั้งถัด ๆ ไป ต้องเสนอลดราคาครั้งละไม่น้อยกว่า ๔๐๐,๐๐๐ บาท จากราคาครั้งสุดท้ายที่เสนอแล้ว

(๗) ห้ามผู้มีสิทธิเสนอราคาก่อนการเสนอราคา และเมื่อการประกวดราคา เสร็จสิ้นแล้ว จะต้องยืนยันราคาต่อผู้ให้บริการตลาดกลางอิเล็กทรอนิกส์ ราคาที่ยืนยันจะต้องตรงกับราคาที่เสนอ

(๘) ผู้ประสงค์จะเสนอราคาที่ได้รับการคัดเลือกให้เป็นผู้ชนะราคา ต้องรับผิดชอบค่าใช้จ่ายในการให้บริการเสนอราคาทางอิเล็กทรอนิกส์และค่าใช้จ่ายในการเดินทางของผู้ให้บริการตลาดกลางอิเล็กทรอนิกส์ ทั้งนี้จะแจ้งให้ทราบในวันเสนอราคา

(๙) ผู้มีสิทธิเสนอราคาจะต้องมาเสนอราคาวันที่ตั้งแต่เวลา ๑๓.๐๐ น. เป็นต้นไป ทั้งนี้ จะแจ้งนัดหมายตามแบบแจ้งวัน เวลา และสถานที่เสนอราคา (บก.๐๐๕)ให้ทราบต่อไป

(๑๐) ผู้มีสิทธิเสนอราคาสามารถศึกษาและทำความเข้าใจในระบบและวิธีการเสนอราคาของผู้ให้บริการตลาดกลางอิเล็กทรอนิกส์ ที่แสดงไว้ในเว็บไซต์ www.gprocurement.go.th และผู้มีสิทธิเสนอราคาต้องทำการทดลองวิธีการเสนอราคาก่อนถึงกำหนดวันเสนอราคาในเว็บไซต์ของผู้ให้บริการตลาดกลางอิเล็กทรอนิกส์ ตั้งแต่วันที่ ๑ ตุลาคม ๒๕๕๕ เป็นต้นไป

๕. หลักประกันของ

ผู้ประสงค์จะเสนอราคาต้องวางหลักประกันของพร้อมกับการยื่นซองข้อเสนอทางด้านเทคนิค จำนวน ๑๐,๐๐๐,๐๐๐บาท (สิบล้านบาทถ้วน) โดยหลักประกันของจะต้องมีระยะเวลาค้ำประกันตั้งแต่วันยื่นซองข้อเสนอทางด้านเทคนิค ครบคลุมไปจนถึงวันสิ้นสุดการยื่นราคาโดยหลักประกันใช้อย่างใดอย่างหนึ่งดังต่อไปนี้

๕.๑ เงินสด

๕.๒ เช็คนาการสั่งจ่ายให้แก่บริษัท รถไฟฟ้า ร.ฟ.ท. จำกัด โดยเป็นเช็คลงวันที่ยื่นซองข้อเสนอทางเทคนิค หรือก่อนหน้านั้นไม่เกิน ๓ วันทำการของทางราชการ

๕.๓ หนังสือค้ำประกันของธนาคารในประเทศ ตามแบบหนังสือค้ำประกันดังระบุในข้อ ๑.๖ (๑)

๕.๔ หนังสือค้ำประกันของบริษัทเงินทุน หรือบริษัทเงินทุนหลักทรัพย์ ที่ได้รับอนุญาตให้ประกอบกิจการเงินทุนเพื่อการพาณิชย์และประกอบธุรกิจค้ำประกัน ตามประกาศของธนาคารแห่งประเทศไทย ซึ่งได้แจ้งเวียนชื่อให้ส่วนราชการต่าง ๆ ทราบแล้ว โดยอนุโลมให้ใช้ตามแบบหนังสือค้ำประกันดังระบุในข้อ ๑.๖ (๑)

๕.๕ พันธบัตรรัฐบาลไทย หรือพันธบัตรการรถไฟแห่งประเทศไทย

สำหรับผู้วางหลักประกันด้วยเงินสด หรือเช็ค ตามข้อ ๕.๑ หรือข้อ ๕.๒ ให้นำไปชำระที่แผนกการเงิน ชั้น ๒ ศูนย์ซ่อมบำรุงคลองตัน เลขที่ ๒๗ ถนนเพชรบุรีตัดใหม่ ๔๗ (ซอยศูนย์วิจัย) แขวงบางกะปิ เขตห้วยขวาง กรุงเทพมหานครแล้วนำใบเสร็จรับเงินพร้อมสำเนาภาพถ่ายรับรองสำเนาถูกต้อง มาเป็นหลักฐานการวางหลักประกันของ

หลักประกันของตามข้อนี้รฟพท. จะคืนให้ผู้ประสงค์จะเสนอราคาหรือผู้ค้ำประกัน ภายใน ๑๕ วัน นับถัดจากวันที่ได้พิจารณาในเบื้องต้นเรียบร้อยแล้ว เว้นแต่ผู้มีสิทธิเสนอการารายที่คัดเลือกไว้ซึ่งเสนอราคาต่ำสุดจะคืนให้ต่อเมื่อได้ทำสัญญาหรือข้อตกลง หรือเมื่อผู้มีสิทธิเสนอการาราคาพ้นจากข้อผูกพันแล้ว

การคืนหลักประกันของ ไม่ว่ากรณีใด ๆ จะคืนให้โดยไม่มีดอกเบี้ย

๖. หลักเกณฑ์และสิทธิในการพิจารณา

๖.๑ ในการประกวดราคาจ้างด้วยวิธีการทางอิเล็กทรอนิกส์นี้ รฟพท. จะพิจารณาดัดสินด้วย ราคารวม

๖.๒ หากผู้ประสงค์จะเสนอราคารายใดมีคุณสมบัติไม่ถูกต้องตามข้อ ๒ หรือยื่นหลักฐานการเสนอราคาไม่ถูกต้องหรือไม่ครบถ้วนตามข้อ ๓ หรือยื่นเอกสารประกวดราคาจ้างด้วยวิธีการทางอิเล็กทรอนิกส์ ไม่ถูกต้องตามข้อ ๔ แล้ว คณะกรรมการประกวดราคาจะไม่รับพิจารณาข้อเสนอของผู้ประสงค์จะเสนอราคารายนั้น เว้นแต่เป็นข้อผิดพลาดหรือผิดหลงเพียงเล็กน้อย หรือที่ผิดพลาดไปจากเงื่อนไขของเอกสารประกวดราคาจ้างด้วยวิธีการทางอิเล็กทรอนิกส์ในส่วนที่มีใช้สาระสำคัญ ทั้งนี้ เฉพาะกรณีที่พิจารณาเห็นว่าจะเป็นประโยชน์ต่อ รฟพท. เท่านั้น

๖.๓ รฟพท. สงวนสิทธิ์ไม่พิจารณาราคาของผู้ประสงค์จะเสนอราคา โดยไม่มีการผ่อนผันในกรณีดังต่อไปนี้

(๑) ไม่ปรากฏรายชื่อผู้ประสงค์จะเสนอราคารายนั้น ในบัญชีผู้รับเอกสารประกวดราคาจ้างด้วยวิธีการทางอิเล็กทรอนิกส์ หรือในหลักฐานการรับเอกสารประกวดราคาจ้างด้วยวิธีการทางอิเล็กทรอนิกส์ของ รฟพท.

(๒) เสนอรายละเอียดแตกต่างไปจากเงื่อนไขที่กำหนดในเอกสารประกวดราคาจ้างด้วยวิธีการทางอิเล็กทรอนิกส์ ที่เป็นสาระสำคัญ หรือมีผลทำให้เกิดความได้เปรียบเสียเปรียบระหว่างผู้ประสงค์จะเสนอราคารายอื่น

๖.๔ ในการตัดสินใจประกวดราคาจ้างด้วยวิธีการทางอิเล็กทรอนิกส์หรือในการทำสัญญา คณะกรรมการประกวดราคา หรือ รฟพท. มีสิทธิให้ผู้เสนอราคาชี้แจงข้อเท็จจริง สภาพ ฐานะ หรือข้อเท็จจริงอื่นใดที่เกี่ยวข้องกับผู้ประสงค์จะเสนอราคาได้ รฟพท. มีสิทธิที่จะไม่รับราคาหรือไม่ทำสัญญา หากหลักฐานดังกล่าวไม่มีความเหมาะสมหรือไม่ถูกต้อง

๖.๕ รฟพท. ทรงไว้ซึ่งสิทธิที่จะไม่รับราคาต่ำสุด หรือราคาหนึ่งราคาใด หรือราคาที่เสนอทั้งหมดก็ได้ และอาจพิจารณาเลือกจ้างในจำนวน หรือขนาดหรือเฉพาะรายการหนึ่งรายการใด หรืออาจยกเลิกการประกวดราคาจ้างด้วยวิธีการทางอิเล็กทรอนิกส์ โดยไม่พิจารณาจัดจ้างเลยก็ได้ สุดท้ายจะพิจารณา ทั้งนี้ เพื่อประโยชน์ของทางรฟพท. เป็นสำคัญ และให้ถือว่าการตัดสินใจของ รฟพท. เป็นเด็ดขาด ผู้ประสงค์จะเสนอราคาหรือผู้มีสิทธิเสนอราคาจะเรียกร้องค่าเสียหายใด ๆ มิได้ รวมทั้ง รฟพท. จะพิจารณายกเลิกการประกวดราคาจ้างด้วยวิธีการทางอิเล็กทรอนิกส์ และลงโทษผู้มีสิทธิเสนอราคาเป็นผู้ทำงาน ไม่ว่าจะเป็นผู้มีสิทธิเสนอราคาที่ได้รับการคัดเลือกหรือไม่ก็ตาม หากมีเหตุที่เชื่อได้ว่าการเสนอราคาก่อการโดยไม่สุจริต เช่น การเสนอเอกสารอันเป็นเท็จ หรือใช้ข้อมูลคลาดเคลื่อนมาเสนอราคาแทน เป็นต้น

ในกรณีที่ผู้มีสิทธิเสนอราคารายที่เสนอราคาต่ำสุด เสนอราคาต่ำจนคาดหมายได้ว่าไม่อาจดำเนินงานตามสัญญาได้ คณะกรรมการประกวดราคาหรือ รฟพท. จะให้ผู้มีสิทธิเสนอราคารายนั้นชี้แจงและแสดงหลักฐานที่ทำให้เชื่อได้ว่าผู้มีสิทธิเสนอราคาสามารถดำเนินงานตามการประกวดราคาจ้างด้วยวิธีการทางอิเล็กทรอนิกส์ให้เสร็จสมบูรณ์ หากคำชี้แจงไม่เป็นที่รับฟังได้ รฟพท. มีสิทธิที่จะไม่รับราคาของผู้มีสิทธิเสนอราคารายนั้น

๖.๖ ในกรณีที่ปรากฏข้อเท็จจริงภายหลังจากการประกวดราคาจ้างด้วยวิธีการทางอิเล็กทรอนิกส์ว่า ผู้ประสงค์จะเสนอราคารายที่ได้รับการคัดเลือกเป็นผู้มีสิทธิเสนอราคาที่มีผลประโยชน์ร่วมกันกับผู้มีสิทธิเสนอราคารายอื่น หรือเป็นผู้มีผลประโยชน์ร่วมกันระหว่างผู้มีสิทธิเสนอราคากับผู้ให้บริการตลาดกลางอิเล็กทรอนิกส์ ณ วันประกาศประกวดราคาจ้างด้วยวิธีการทางอิเล็กทรอนิกส์ หรือเป็นผู้มีสิทธิเสนอราคาที่ทำกรทำการอันเป็นการขัดขวางการแข่งขันราคาอย่างเป็นธรรม ตามข้อ ๑.๗ รฟพท. มีอำนาจที่จะตัดรายชื่อผู้มีสิทธิเสนอราคาดังกล่าว และรฟพท. จะพิจารณาลงโทษผู้มีสิทธิเสนอราคารายนั้นเป็นผู้ทำงาน

๗. การทำสัญญาจ้าง

ผู้ชนะการประกวดราคาจ้างด้วยวิธีการทางอิเล็กทรอนิกส์ (ผู้รับจ้าง) จะต้องทำสัญญาจ้างตามแบบสัญญาจ้างดังระบุในข้อ ๑.๕ กับ รฟพท. ภายใน ๑๐ วัน นับถัดจากวันที่ได้รับแจ้ง และจะต้องวางหลักประกันสัญญาเป็นจำนวนเงินเท่ากับร้อยละ ๕ ของราคาค่าจ้างที่ประกวดราคาจ้างด้วยวิธีการทางอิเล็กทรอนิกส์ได้ ให้ รฟพท. ยึดถือไว้ในขณะทำสัญญา โดยใช้หลักประกันอย่างหนึ่งอย่างใดดังต่อไปนี้

๗.๑ เงินสด

๗.๒ เช็คที่ธนาคารสั่งจ่ายให้แก่ บริษัท รถไฟฟ้า ร.พ.ท. จำกัด โดยเป็นเช็คลงวันที่ทำสัญญา หรือก่อนหน้านั้นไม่เกิน ๓ (สาม) วันทำการของทางราชการ

๗.๓ หนังสือค้ำประกันของธนาคารภายในประเทศ ตามแบบหนังสือค้ำประกันดังระบุในข้อ ๑.๖ (๒)

๗.๔ หนังสือค้ำประกันของบริษัทเงินทุน หรือบริษัทเงินทุนหลักทรัพย์ที่ได้รับอนุญาตให้ประกอบกิจการเงินทุนเพื่อการพาณิชย์และประกอบธุรกิจค้ำประกัน ตามประกาศของธนาคารแห่งประเทศไทย ซึ่งได้แจ้งชื่อเวียนให้ส่วนราชการต่าง ๆ ทราบแล้ว โดยอนุโลมให้ใช้ตามแบบหนังสือค้ำประกันดังระบุในข้อ ๑.๖ (๒)

๗.๕ พันธบัตรรัฐบาลไทย

สำหรับผู้วางหลักประกันด้วยเงินสด หรือเช็ค ตาม ๗.๑ หรือ ๗.๒ ให้นำไปชำระที่แผนกการเงิน ชั้น ๒ ศูนย์ซ่อมบำรุงคลองตัน เลขที่ ๒๗ ถนนเพชรบุรีตัดใหม่ ๔๗ (ซอยศูนย์วิจัย) แขวงบางกะปิ เขตห้วยขวาง กรุงเทพมหานคร แล้วนำไปเสร็จรับเงินพร้อมสำเนาภาพถ่ายรับรองสำเนาถูกต้อง มาเป็นหลักฐานการวางหลักประกันของ

ในกรณีที่มีความจำเป็น รฟพท. จะเรียกหลักประกันเกินกว่าอัตราที่กำหนดไว้ก็ได้

หลักประกันนี้จะคืนให้โดยไม่มียอดดอกเบี้ย ภายใน ๑๕ (สิบห้า) วันนับถัดจากวันที่คู่สัญญาพ้นจากข้อผูกพันทั้งปวงตามสัญญาจ้างแล้ว

๘. ค่าจ้างและการจ่ายเงิน

รฟพท. จะจ่ายเงินค่าจ้าง โดยแบ่งออกเป็น ๙ งวดดังนี้

งวดที่ ๑) เป็นจำนวนเงินในอัตราร้อยละ ๑๐ ของค่าจ้าง เมื่อผู้รับจ้างติดตั้งและทดสอบการใช้งานของสถานีที่ ๑ จนได้รับความเห็นชอบจากผู้ว่าจ้างเรียบร้อยแล้ว

งวดที่ ๒) เป็นจำนวนเงินในอัตราร้อยละ ๑๐ ของค่าจ้าง เมื่อผู้รับจ้างติดตั้งและทดสอบการใช้งานของสถานีที่ ๒ จนได้รับความเห็นชอบจากผู้ว่าจ้างเรียบร้อยแล้ว

งวดที่ ๓) เป็นจำนวนเงินในอัตราร้อยละ ๑๐ ของค่าจ้าง เมื่อผู้รับจ้างติดตั้งและทดสอบการใช้งานของสถานีที่ ๓ จนได้รับความเห็นชอบจากผู้ว่าจ้างเรียบร้อยแล้ว

งวดที่ ๔) เป็นจำนวนเงินในอัตราร้อยละ ๑๐ ของค่าจ้าง เมื่อผู้รับจ้างติดตั้งและทดสอบการใช้งานของสถานีที่ ๔ จนได้รับความเห็นชอบจากผู้ว่าจ้างเรียบร้อยแล้ว

งวดที่ ๕) เป็นจำนวนเงินในอัตราร้อยละ ๑๐ ของค่าจ้าง เมื่อผู้รับจ้างติดตั้งและทดสอบการใช้งานของสถานีที่ ๕ จนได้รับความเห็นชอบจากผู้ว่าจ้างเรียบร้อยแล้ว

งวดที่ ๖) เป็นจำนวนเงินในอัตราร้อยละ ๑๐ ของค่าจ้าง เมื่อผู้รับจ้างได้ติดตั้งและทดสอบการใช้งานของสถานีที่ ๖ จนได้รับความเห็นชอบจากผู้ว่าจ้างเรียบร้อยแล้ว

งวดที่ ๗) เป็นจำนวนเงินในอัตราร้อยละ ๑๐ ของค่าจ้าง เมื่อผู้รับจ้างได้ติดตั้งและทดสอบการใช้งานของสถานีที่ ๗ จนได้รับความเห็นชอบจากผู้ว่าจ้างเรียบร้อยแล้ว

งวดที่ ๘) เป็นจำนวนเงินในอัตราร้อยละ ๒๐ ของค่าจ้าง เมื่อผู้รับจ้างได้ดำเนินการ Integrated Testing & Commissioning จนได้รับความเห็นชอบจากผู้ว่าจ้างเรียบร้อยแล้ว

งวดที่ ๙) (งวดสุดท้าย) เป็นจำนวนเงินในอัตราร้อยละ ๑๐ ของค่าจ้าง เมื่อผู้รับจ้างได้ปฏิบัติงาน

ทั้งหมดให้แล้วเสร็จเรียบร้อยตามสัญญา พร้อมส่งมอบเครื่องมือพิเศษ/แผนผัง/เอกสารเชิงเทคนิค/เอกสารฝึกอบรม/คู่มือการใช้งาน/เอกสารอื่นๆ ที่เกี่ยวข้อง ตามข้อกำหนดขอบเขตของงานจ้าง ข้อ ๑.๒ และจัดทำสถานที่ติดตั้งให้สะอาดเรียบร้อย

การจ่ายเงินค่าจ้างตามสัญญาดังกล่าวข้างต้น จะจ่ายเมื่อผู้รับจ้างส่งมอบงานในแต่ละงวดครบถ้วนถูกต้องตามสัญญา และคณะกรรมการตรวจการจ้างของ รฟพท. ได้ตรวจรับงานในแต่ละงวดไว้ถูกต้องครบถ้วนเรียบร้อยแล้ว และได้รับการอนุมัติเบิกจ่ายจากผู้ว่าจ้าง หรือผู้มีอำนาจสั่งจ่ายแล้ว

๙. อัตราค่าปรับ

ค่าปรับตามแบบสัญญาจ้าง ข้อ ๑๗ กำหนดในอัตราร้อยละ ๐.๑๐ ต่อวันของราคาค่าจ้างที่ยังไม่ได้รับมอบงวดงานนั้นๆ ทั้งนี้ กำหนดเวลาการส่งมอบงานแต่ละงวด ให้เป็นไปตาม ตารางแผนการทำงาน โครงการติดตั้งประตูกันชนขาลา ๗ สถานี (เอกสารแนบท้ายข้อกำหนดขอบเขตงาน Terms of Reference)

ในกรณีที่เกิดความขัดข้องใดๆที่มีผลกระทบต่อการเดินรถ ทั้งในช่วงระหว่างงานก่อสร้างติดตั้งหรือในช่วงภายหลังการรับมอบงานติดตั้งแล้วเสร็จ ณ ที่สถานีนั้นๆ (โดยยังอยู่ในช่วงระยะเวลาการรับประกันความชำรุดบกพร่อง) ผู้ว่าจ้าง สามารถเรียกร้องค่าเสียหายใดๆจากผู้รับจ้างได้ตามจริง หากมีข้อขัดแย้งในเรื่องค่าเสียหายดังกล่าว ให้คำวินิจฉัยชี้ขาดของกรรมการผู้อำนวยการใหญ่ถือเป็นข้อยุติและผูกพันคู่สัญญาทั้งสองฝ่าย

๑๐. การรับประกันความชำรุดบกพร่อง

ผู้ชนะการประกวดราคาจ้างด้วยวิธีการทางอิเล็กทรอนิกส์ ซึ่งได้ทำข้อตกลงเป็นหนังสือหรือทำสัญญาจ้างตามแบบดังระบุในข้อ ๑.๕ แล้วแต่กรณี จะต้องรับประกันความชำรุดบกพร่องของระบบ Half Height PSD ทั้งระบบเป็นเวลาไม่น้อยกว่า ๒ ปีนับแต่วันที่ผู้ว่าจ้างตรวจรับและลงนามรับมอบ (taking over) ระบบทั้งหมดพร้อมกัน

อนึ่ง เฉพาะระบบขับเคลื่อนประตู PSD Drive unit กำหนดเป็นประเภทที่มีความทนทานสูง มีอายุการใช้งาน ได้ไม่น้อยกว่า ๑๕ ปี (MTBF) เช่น ระบบ Belt ระบบ Screw driving ระบบ Rack and roller pinion drive เป็นต้น โดยผู้รับจ้างจะต้องรับประกันความชำรุดบกพร่อง (Defect Liability Period) ไม่น้อยกว่า ๑๐ปี และรับรองว่ามีแหล่งจำหน่ายอะไหล่ไว้น้อยกว่า ๒๐ปี ทั้งนี้ ผู้รับจ้างต้องเสนอรายละเอียดของระบบขับเคลื่อน พร้อมข้อมูลสมรรถนะ ให้ผู้ว่าจ้างพิจารณาเห็นชอบก่อน

กรณีเกิดความขัดแย้งหรือข้อพิพาทกับงานระบบอื่นๆของ รฟพท. อันมีข้อกล่าวหาที่เชื่อมโยงมายังระบบประตูขาลาแบบครึ่งบานภายใต้ระยะเวลาประกัน ว่าระบบประตูขาลาแบบครึ่งบานเป็นสาเหตุที่ทำให้เกิดความบกพร่องหรือความเสียหายต่อการให้บริการหรือทรัพย์สินระบบอื่นๆนั้น ผู้รับจ้างมีสิทธิเสนอขอส่งผู้เชี่ยวชาญของผู้รับจ้างเข้าร่วมพิจารณาข้อขัดแย้งดังกล่าว โดยต้องได้รับความเห็นชอบจากผู้ว่าจ้างก่อน ถ้าพิสูจน์ได้ว่าสาเหตุของความบกพร่องนั้นมาจากระบบอื่นของผู้ว่าจ้าง (กล่าวคือ

มีสาเหตุที่ไม่ใช่ระบบประตูลานชาลา) ผู้รับจ้างไม่ต้องรับผิดชอบค่าความเสียหาย ในทางกลับกัน หากสาเหตุของความบกพร่องที่ว่านั้นมาจากระบบประตูลานชาลา ผู้รับจ้างต้องรับผิดชอบค่าความเสียหายทั้งสิ้นแต่เพียงฝ่ายเดียว ทั้งนี้ ผลการพิสูจน์สาเหตุของความบกพร่องนั้นๆ ให้ถือการวินิจฉัยชี้ขาดของผู้ว่าจ้าง หรือกรรมการผู้อำนวยการใหญ่ รฟพท. เป็นข้อยุติ และผูกพันคู่สัญญาทั้งสองฝ่าย

หากพบสาเหตุการทำงานที่ผิดพลาดของระบบประตูลานชาลาในช่วงระยะเวลารับประกันที่ไม่ได้เกิดจากความบกพร่องหรือระบบของผู้ว่าจ้าง ให้ถือว่าเป็นความผิดพลาดที่เกี่ยวข้องกับระบบประตูลานชาลา ผู้รับจ้างจะต้องปรับปรุงแก้ไขให้เสร็จสมบูรณ์และใช้งานได้ดีตามเงื่อนไขสัญญา เว้นแต่ การแก้ไขข้อบกพร่องดังกล่าวผู้รับจ้างไม่สามารถแก้ไขได้ตามกำหนดรับประกัน ผู้รับจ้างจะต้องขยายเวลารับประกันออกไป ๖ เดือน แต่ไม่เกิน ๒๔ เดือนนับจากสิ้นสุดการรับประกัน โดยระยะเวลาสูงสุดของการหาความบกพร่องนั้นๆสามารถขยายเพิ่มออกไปได้ไม่เกิน ๒๔ เดือน

๑๑. การจ่ายเงินล่วงหน้า

ผู้มีสิทธิเสนอราคามีสิทธิเสนอขอรับเงินล่วงหน้า ในอัตราไม่เกินร้อยละ ๑๕ (สิบห้า) ของราคาค่าจ้างทั้งหมด เงินจ่ายล่วงหน้าร้อยละ ๑๕ (สิบห้า) จะถูกหักคืนโดยให้แบ่งจ่ายเป็น ๖ งวดงาน (งวดที่ ๑ ถึงงวดที่ ๖) ทั้งนี้ จะต้องส่งมอบหลักประกันเงินล่วงหน้า เป็นพันธบัตรรัฐบาลไทย หรือหนังสือค้ำประกันของธนาคารในประเทศ ตามแบบดังระบุในข้อ ๑.๖ (๓) หรือหนังสือค้ำประกันของบริษัทเงินทุนหรือบริษัทเงินทุนหลักทรัพย์ที่ได้รับอนุญาตให้ประกอบกิจการเงินทุนเพื่อการพาณิชย์ และประกอบธุรกิจค้ำประกันตามประกาศของธนาคารแห่งประเทศไทย ซึ่งได้แจ้งเวียนให้ส่วนราชการต่าง ๆ ทราบแล้วโดยอนุโลมให้ใช้ตามแบบหนังสือค้ำประกันดังระบุในข้อ ๑.๖ (๓) ให้แก่ รฟพท. ก่อนการรับชำระเงินล่วงหน้า

๑๒. ข้อสงวนสิทธิในการเสนอราคาและอื่น ๆ

๑๒.๑ เงินค่าจ้างสำหรับงานจ้างครั้งนี้ ได้มาจากแหล่งเงินงบประมาณประจำปี พ.ศ.๒๕๕๘ ของการรถไฟแห่งประเทศไทย

การลงนามในสัญญานี้จะกระทำต่อเมื่อ รฟพท. ได้รับอนุมัติเงินงบประมาณประจำปีพ.ศ.๒๕๕๘ และได้รับอนุมัติสั่งจ้างจากคณะกรรมการรถไฟแห่งประเทศไทยแล้วเท่านั้น

ราคากลางของงานประกวดราคาจ้างจัดหาพร้อมติดตั้งประตูลานชาลาแบบสูงครึ่งบาน (half height) ที่สถานีรถไฟฟ้า ๗ สถานี โครงการระบบขนส่งทางรถไฟเชื่อมท่าอากาศยานสุวรรณภูมิ และสถานีรับส่งผู้โดยสารอากาศยานในเมือง ด้วยวิธีการทางอิเล็กทรอนิกส์ครั้งนี้ เป็นเงินทั้งสิ้น ๒๐๐,๐๐๐,๐๐๐บาท (สองร้อยล้านบาทถ้วน)

๑๒.๒ เมื่อ รฟพท.ได้คัดเลือกผู้มีสิทธิเสนอการรายใดให้เป็นผู้รับจ้าง และได้ตกลงจ้างตามประกวดราคาจ้างด้วยวิธีการทางอิเล็กทรอนิกส์แล้ว ถ้าผู้รับจ้างจะต้องส่งหรือนำสิ่งของมาเพื่องานจ้างดังกล่าวเข้ามาจากต่างประเทศ และของนั้นต้องนำเข้ามาโดยทางเรือในเส้นทางที่มีเรือไทยเดินอยู่ และสามารถให้บริการรับขนได้ตามที่รัฐมนตรีว่าการกระทรวงคมนาคมประกาศกำหนด ผู้มีสิทธิเสนอราคาซึ่งเป็นผู้รับจ้างจะต้องปฏิบัติตามกฎหมายว่าด้วยการส่งเสริมการพาณิชย์นาวิ ดังนี้

(๑) แจ้งการส่งหรือนำสิ่งของดังกล่าวเข้ามาจากต่างประเทศ ต่อกรมขนส่งทางน้ำและพาณิชย์นาวิ ภายใน๗ วัน นับตั้งแต่วันที่ผู้รับจ้างส่งหรือซื้อขายของจากต่างประเทศ เว้นแต่เป็นของที่รัฐมนตรีว่าการกระทรวงคมนาคมประกาศยกเว้นให้บรรทุกโดยเรืออื่นได้

(๒) จัดการให้สิ่งของที่จ้างขายดังกล่าวบรรทุกโดยเรือไทย หรือเรือที่มีสิทธิเช่นเดียวกับเรือไทย จากต่างประเทศมายังประเทศไทย เว้นแต่จะได้รับอนุญาตจากกรมขนส่งทางน้ำและ

พาณิชย์นาวิให้บรรทุกสิ่งของนั้นโดยเรืออื่นที่มีใช้เรือไทย ซึ่งจะต้องได้รับอนุญาตเช่นนั้นก่อนบรรทุกของลงเรืออื่นหรือเป็นของที่รัฐมนตรีว่าการกระทรวงคมนาคมประกาศยกเว้นให้บรรทุกโดยเรืออื่น

(๓) ในกรณีที่มิปฏิบัติตาม (๑) หรือ (๒) ผู้รับจ้างจะต้องรับผิดชอบตามกฎหมายว่าด้วยการส่งเสริมการพาณิชย์

๑๒.๓ ผู้ประสงค์จะเสนอราคาซึ่งได้ยื่นเอกสารประกวดราคาด้วยวิธีการทางอิเล็กทรอนิกส์ต่อ รฟพท. แล้ว จะถอนตัวออกจากการประกวดราคาฯ มิได้ และเมื่อได้รับการคัดเลือกให้เป็นผู้มีสิทธิเสนอราคาแล้วต้องเข้าร่วมเสนอราคาด้วยวิธีการทางอิเล็กทรอนิกส์ตามเงื่อนไขที่กำหนดใน ข้อ ๔.๗ (๔) (๕) (๖) และ (๗) มิฉะนั้น รฟพท. จะริบหลักประกันของจำนวนร้อยละ ๒.๕ ของวงเงินที่จัดหาทันที และอาจพิจารณาเรียกร้องให้ชดเชยความเสียหายอื่น (ถ้ามี) รวมทั้งอาจพิจารณาให้เป็นผู้ทำงานได้ หากมีพฤติกรรมเป็นการขัดขวางการแข่งขันราคาอย่างเป็นธรรม

๑๒.๔ ผู้มีสิทธิเสนอราคาซึ่ง รฟพท. ได้คัดเลือกแล้ว ไม่ไปทำสัญญาหรือข้อตกลง ภายในเวลาที่ รฟพท. กำหนดตั้งระบุไว้ในข้อ ๗ รฟพท. จะริบหลักประกันของ หรือเรียกร้องจากผู้ออกหนังสือค้ำประกันของทันที และอาจพิจารณาเรียกร้องให้ชดเชยความเสียหายอื่น (ถ้ามี) รวมทั้งจะพิจารณาให้เป็นผู้ทำงานตามระเบียบของทางราชการ

๑๒.๕ ผู้ชนะการประกวดราคาซึ่งเสนอราคาในนามกลุ่มผู้ร่วมค้า ต้องนำหลักฐานการจดทะเบียนภาษีมูลค่าเพิ่มตามข้อ ๒.๔ และข้อ ๓.๑ (๓) ยื่นให้ รฟพท. ก่อนวันลงนามในสัญญาจ้างไม่เกิน ๓ (สาม) วันทำการ หากไม่มีหลักฐานการจดทะเบียนภาษีมูลค่าเพิ่ม รฟพท. สงวนสิทธิไม่ลงนามในสัญญาจ้าง และจะยกเลิกการประกวดราคา หรือจะพิจารณาเรียกผู้เสนอราคาต่ำรายถัดไปเข้าทำสัญญาจ้างกับ รฟพท. ต่อไปก็ได้

๑๒.๖ รฟพท. สงวนสิทธิที่จะแก้ไขเพิ่มเติมเงื่อนไข หรือข้อกำหนดในแบบสัญญาให้เป็นไปตามความเห็นของหน่วยงานด้านกฎหมายของ รฟพท. (ถ้ามี)

๑๓. มาตรฐานฝีมือช่าง

เมื่อ รฟพท. ได้คัดเลือกผู้มีสิทธิเสนอราคารายใดให้เป็นผู้รับจ้าง และได้ตกลงจ้างตามประกาศนี้แล้ว ผู้มีสิทธิเสนอราคาจะต้องตกลงว่าในการปฏิบัติงานจัดหาและติดตั้งประตูกันชนขาลาดตามวาระฯ ดังกล่าวผู้ประสงค์จะเสนอราคาจะต้องมีและใช้ผู้มีวุฒิบัตรระดับ ปวช. ปวส. และ ปวท. หรือเทียบเท่าจากสถาบันการศึกษาที่ ก.พ. รับรองให้เข้ารับราชการได้ ในอัตราไม่ต่ำกว่าร้อยละ ๑๐ ของแต่ละสาขาช่างจำนวนอย่างน้อย ๑ คน ในแต่ละสาขาช่างดังต่อไปนี้

๑๓.๑ ช่างไฟฟ้ากำลัง


๑๓.๒ ช่างไฟฟ้าอิเล็กทรอนิกส์

๑๓.๓ ช่างก่อสร้างหรือช่างยนต์

๑๔. การปฏิบัติตามกฎหมายและระเบียบ

ในระหว่างระยะเวลาการทำงานจ้างผู้รับจ้างพึงปฏิบัติตามหลักเกณฑ์ที่กฎหมายและระเบียบของการรถไฟแห่งประเทศไทย รวมทั้งระเบียบของบริษัท รถไฟฟ้า ร.ฟ.ท. จำกัด ได้กำหนดไว้โดยเคร่งครัด

การรถไฟแห่งประเทศไทย โดย บริษัท รถไฟฟ้า ร.ฟ.ท. จำกัด ผู้รับมอบอำนาจ

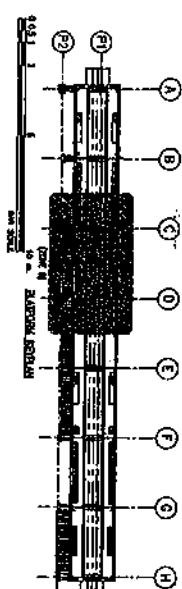


KINGDOM OF THAILAND
MINISTRY OF TRANSPORT
STATE RAILWAY OF THAILAND

5


CONTRACTOR










1

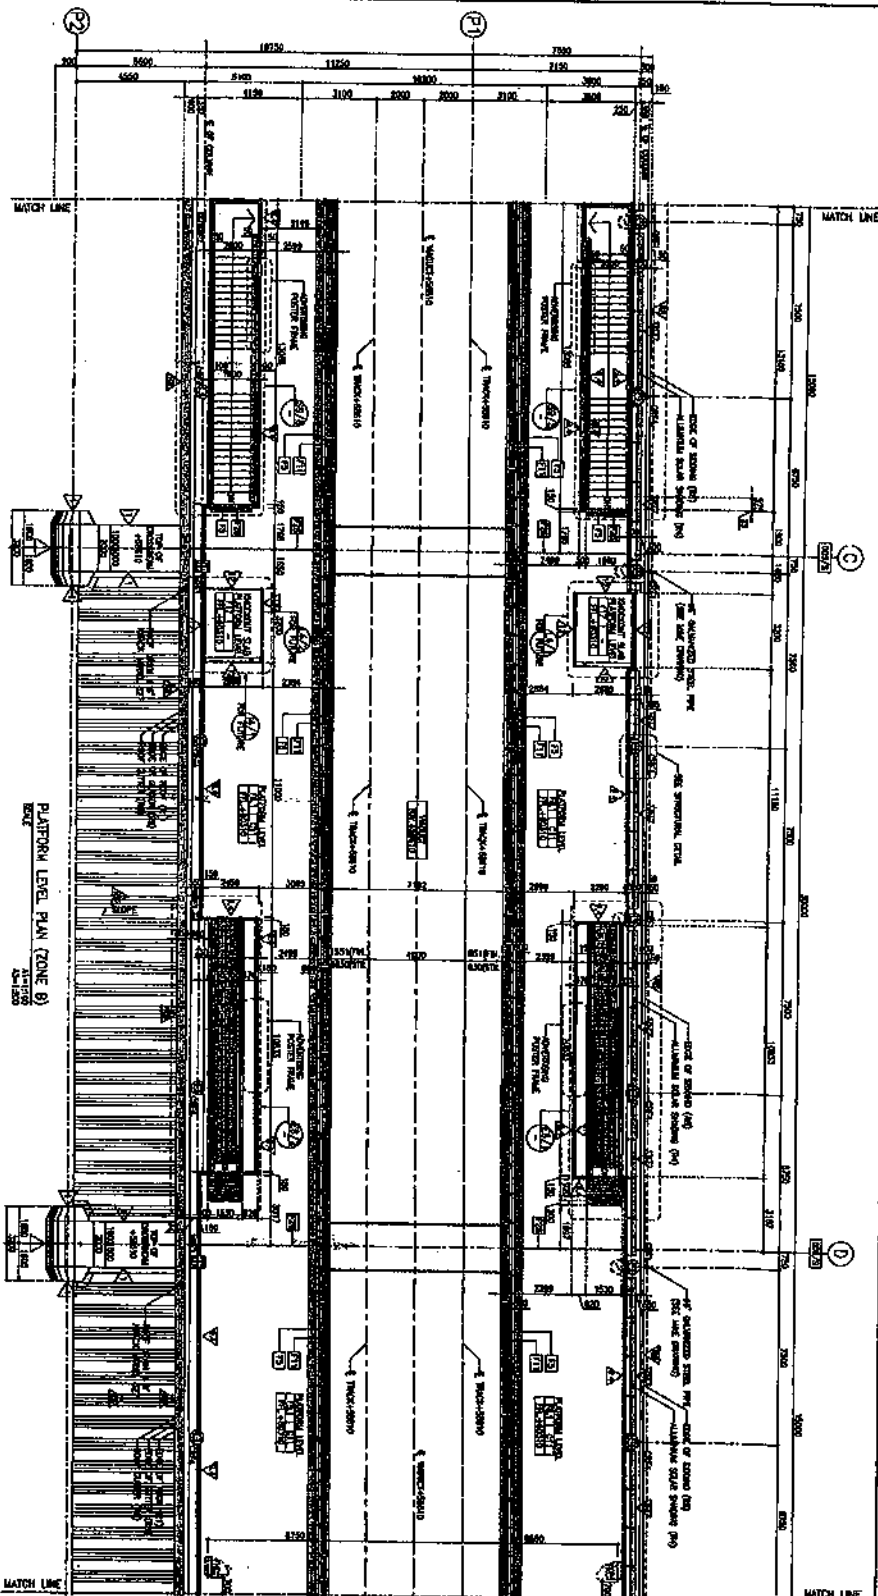


LEADON	

AS-BUILT DRAWING

---	--




AS/P3-ARC/FLR-04-002

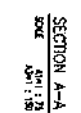




AG-BUILDING DRAWING


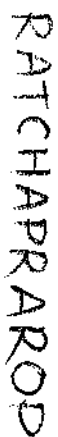

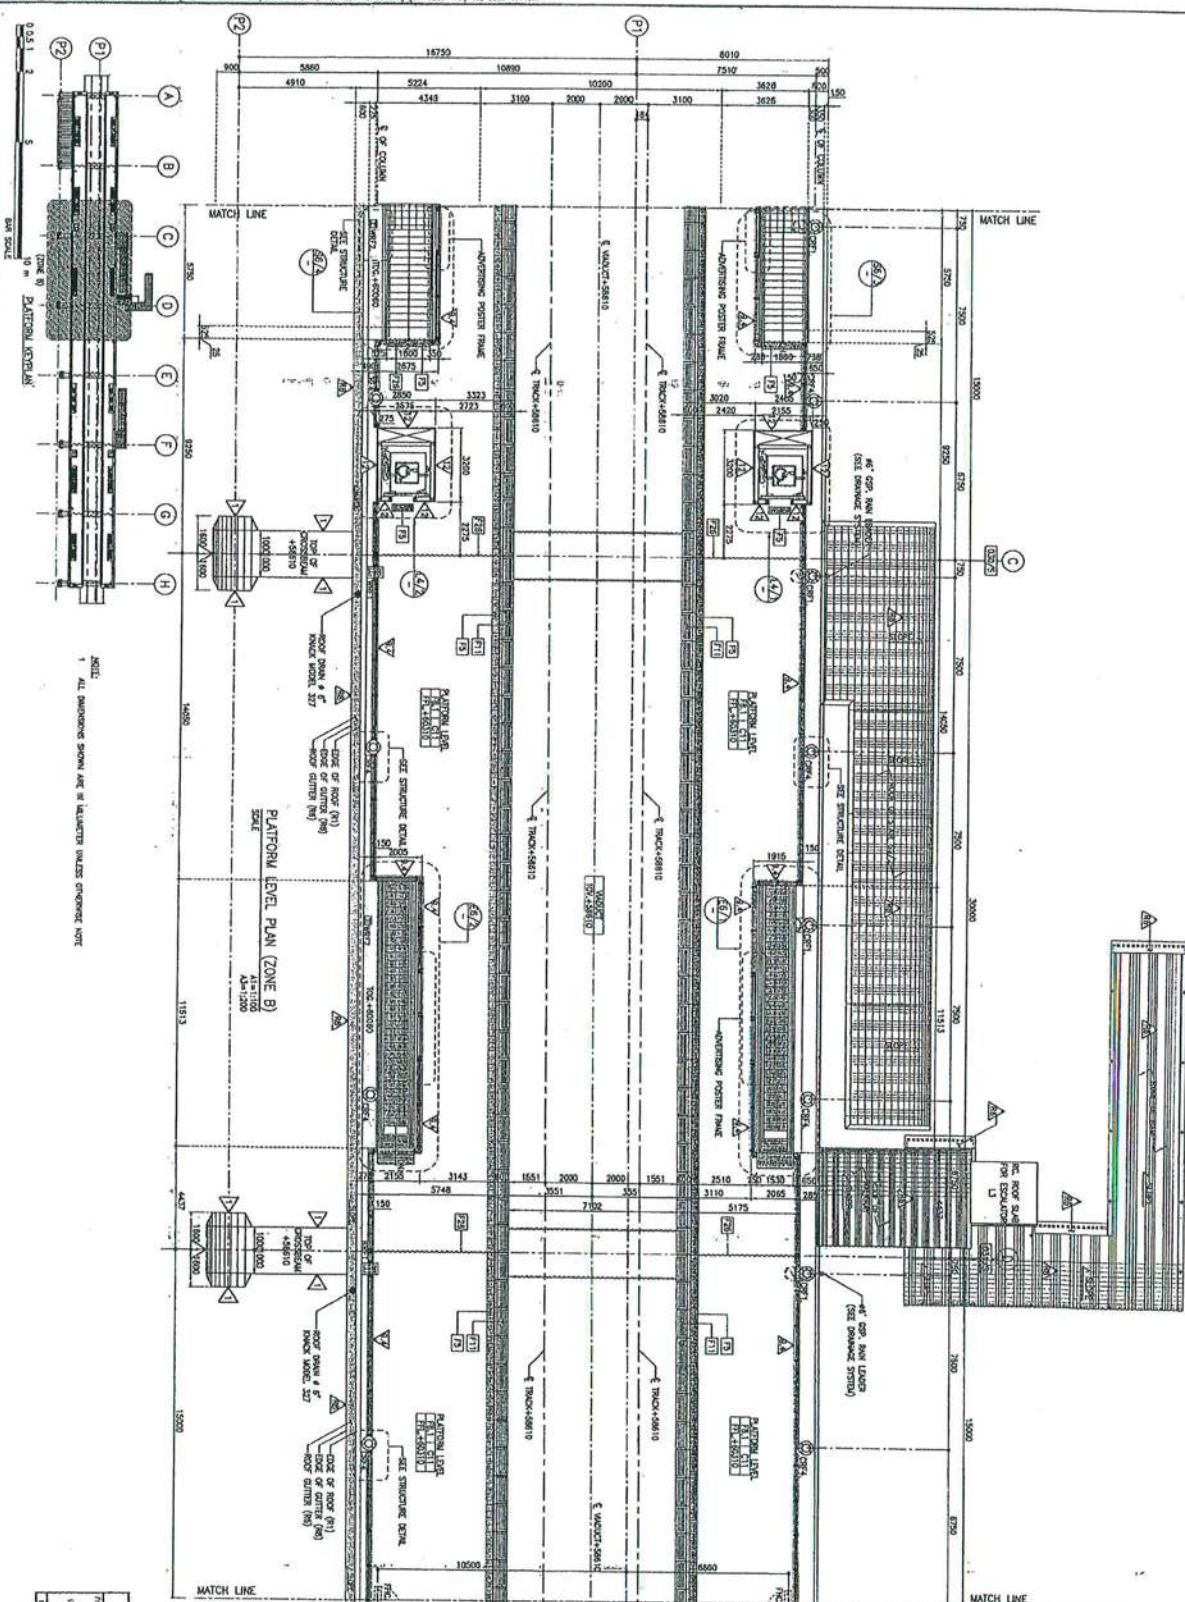[illegible][illegible]

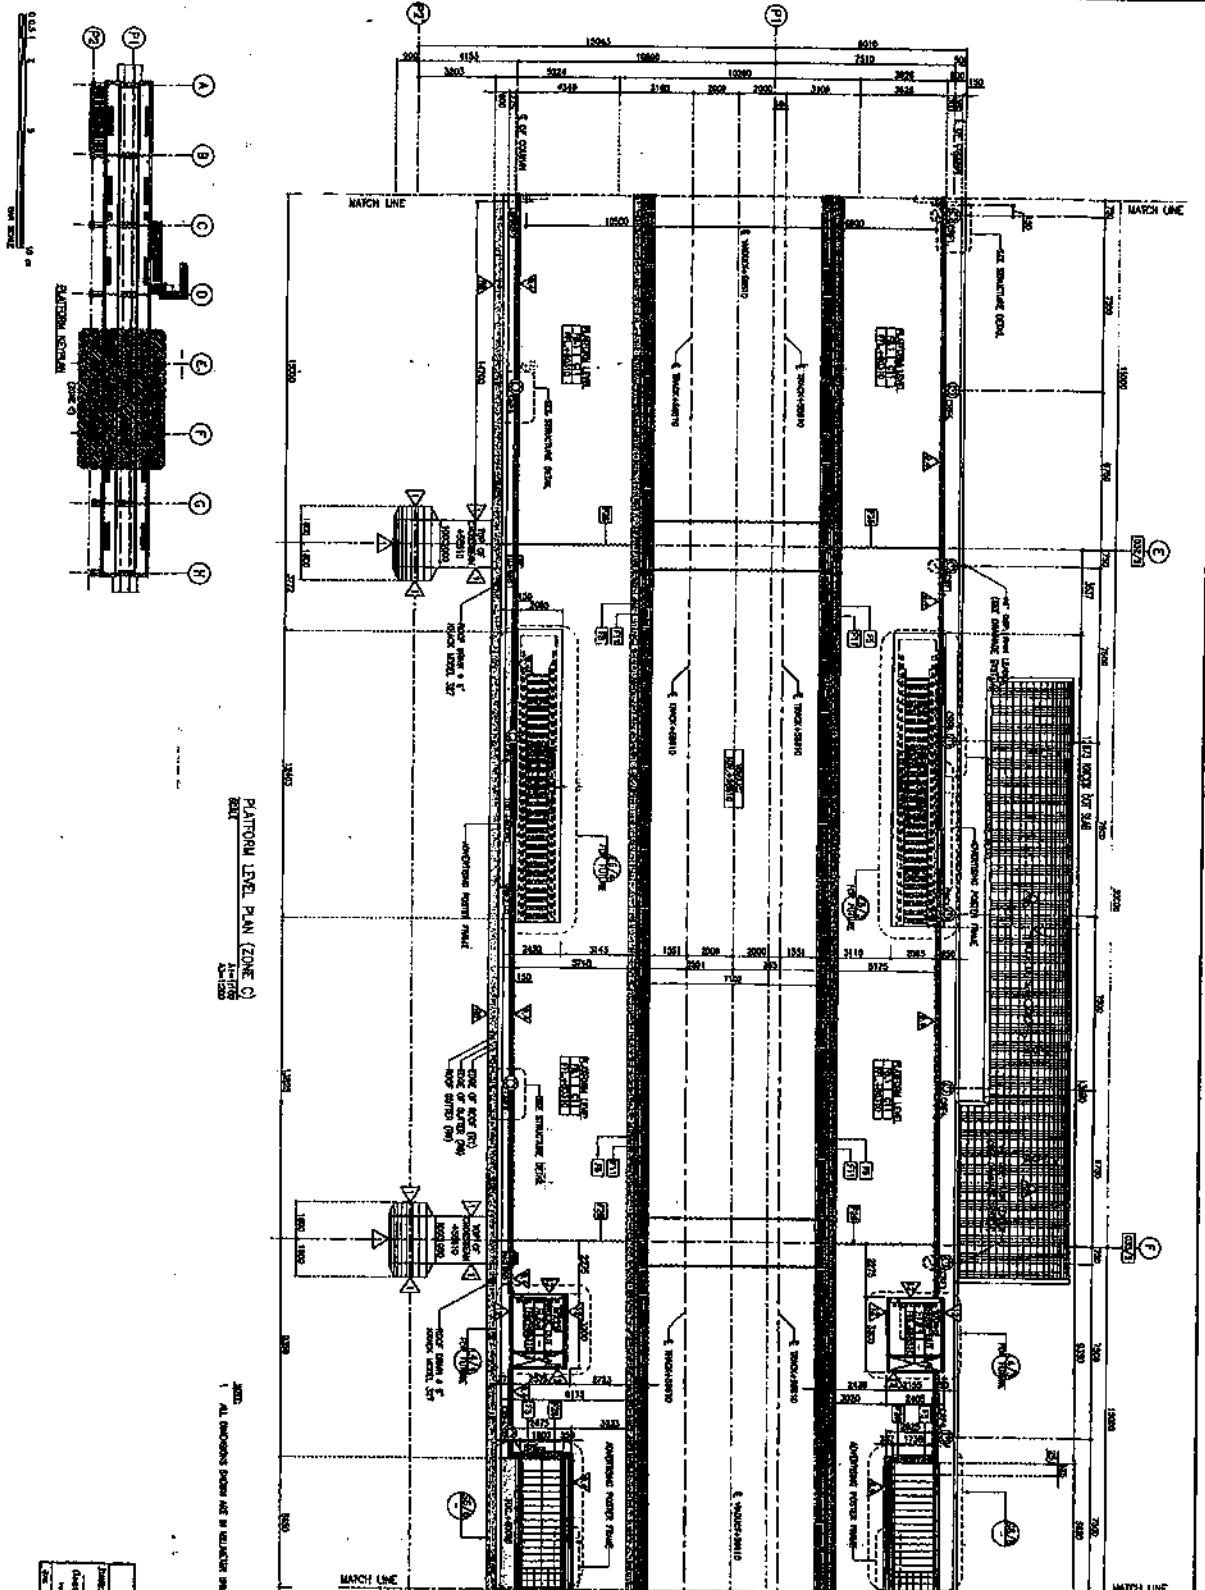[illegible][illegible]

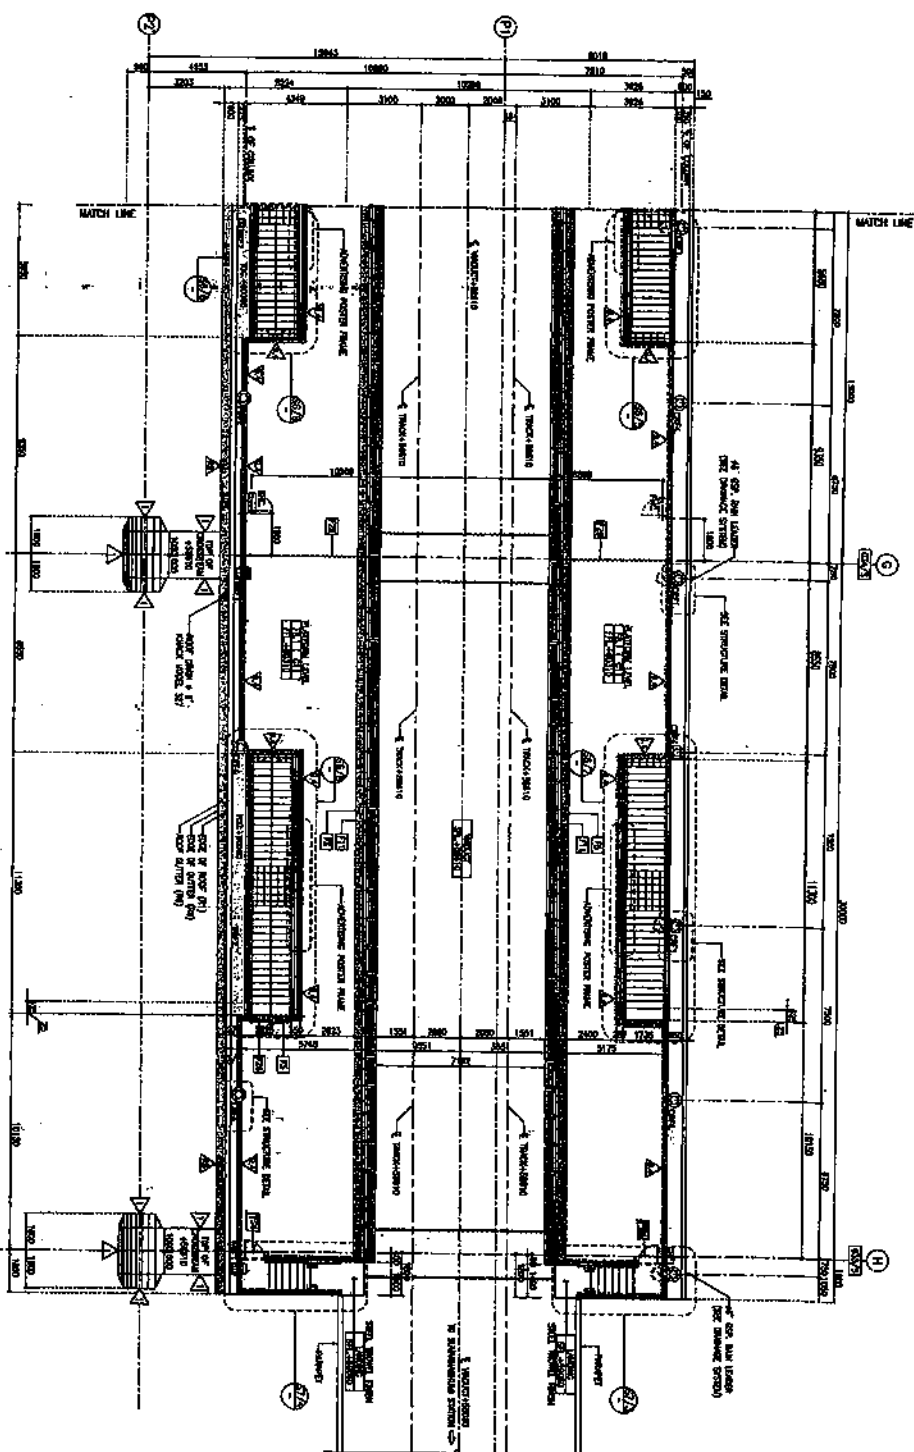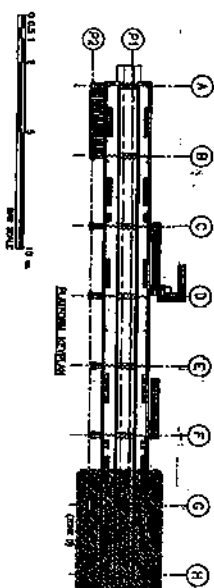

PLATFORM LEVEL PLAN (ZONE D)


[illegible]

A-5 BUILT DRAWING	


SUVARNABHUMI AIRPORT RAIL LINK
AND CITY AIR TERMINAL


(ZONE D)
SHEET 4 OF 1

CONTRACTOR.





[illegible]


KINGDOM OF THAILAND
MINISTRY OF TRANSPORT
STATE RAILWAY OF THAILAND





MAKKA SAN

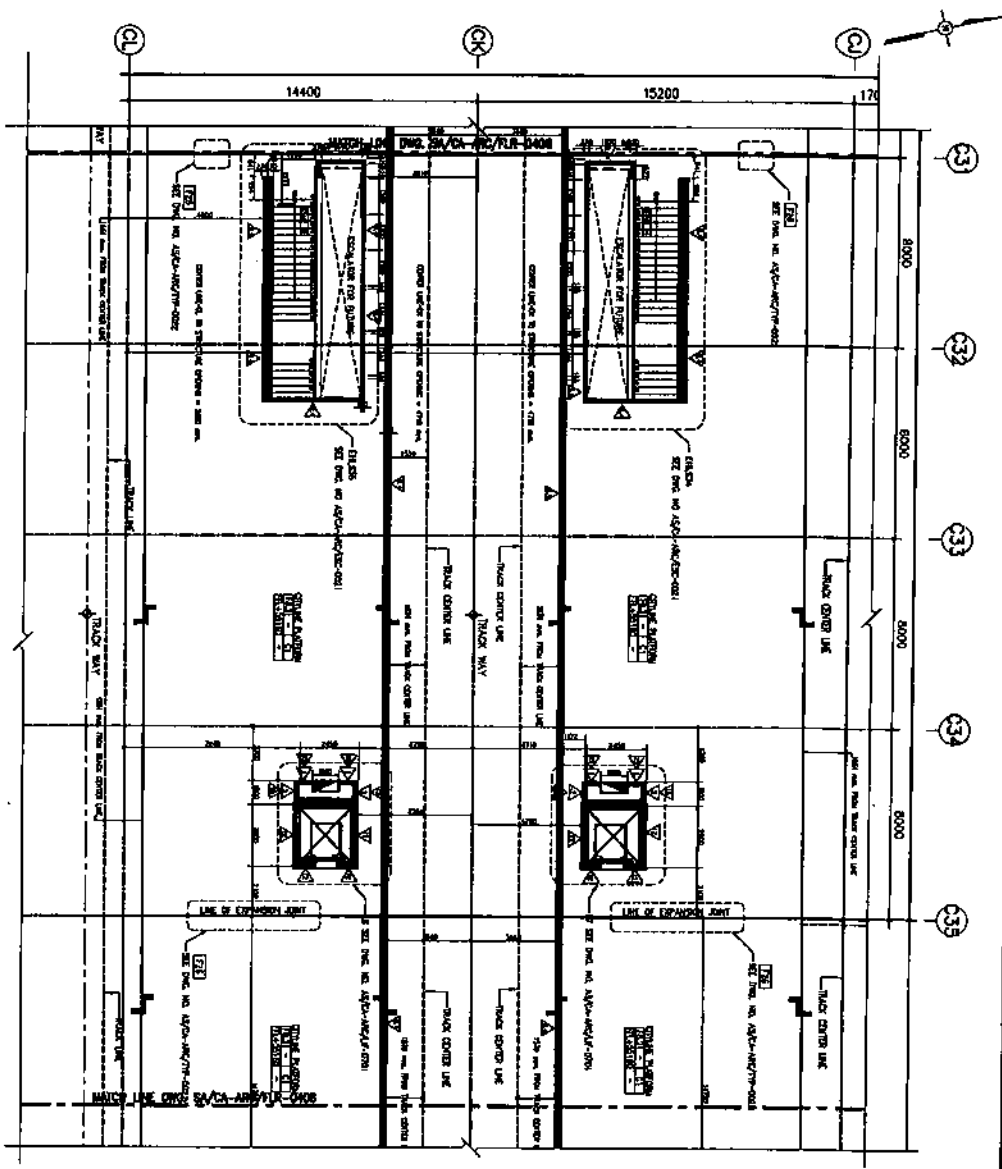


PLATFORM LEVEL PLAN COLUMN LINE C31-C35 CH-CK

SCALE
1:100
1:200

AS-BUILT DRAWING

NOTES:

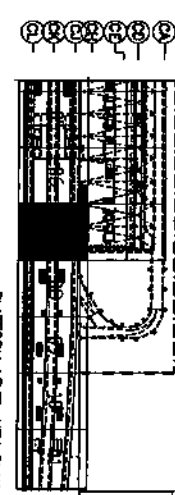


PLATFORM LEVEL KEY PLAN

ENGINEER KINGDOM OF THAILAND MINISTRY OF TRANSPORT STATE RAILWAY OF THAILAND	DESIGN CONSULTANTS THAI AIRPORT DEVELOPMENT CONSULTANTS CO., LTD. TH
--	---


LEGEND

1	2	
---	---	---	---	---	---	---	---	---	----	----	-----

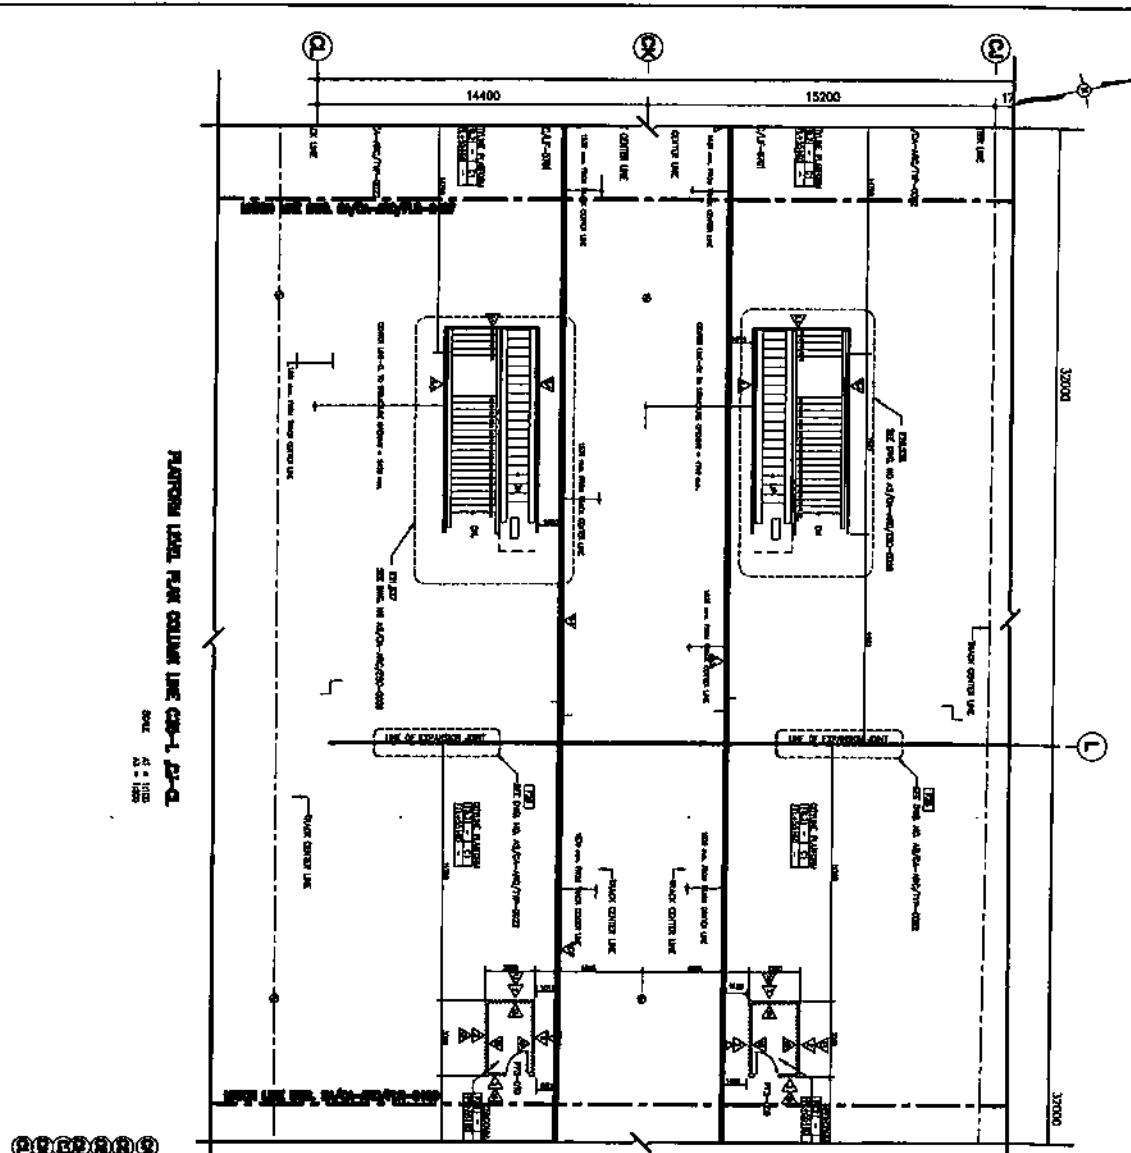



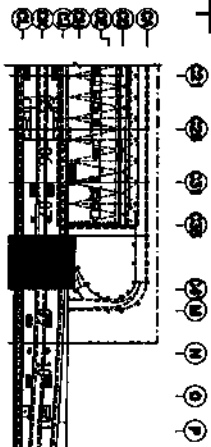

PLATFORM LEVEL KEY PLANS


AS-BUILT DRAWING	


NOTES

[illegible]


1. UNIT		2. UNIT		
1	2	

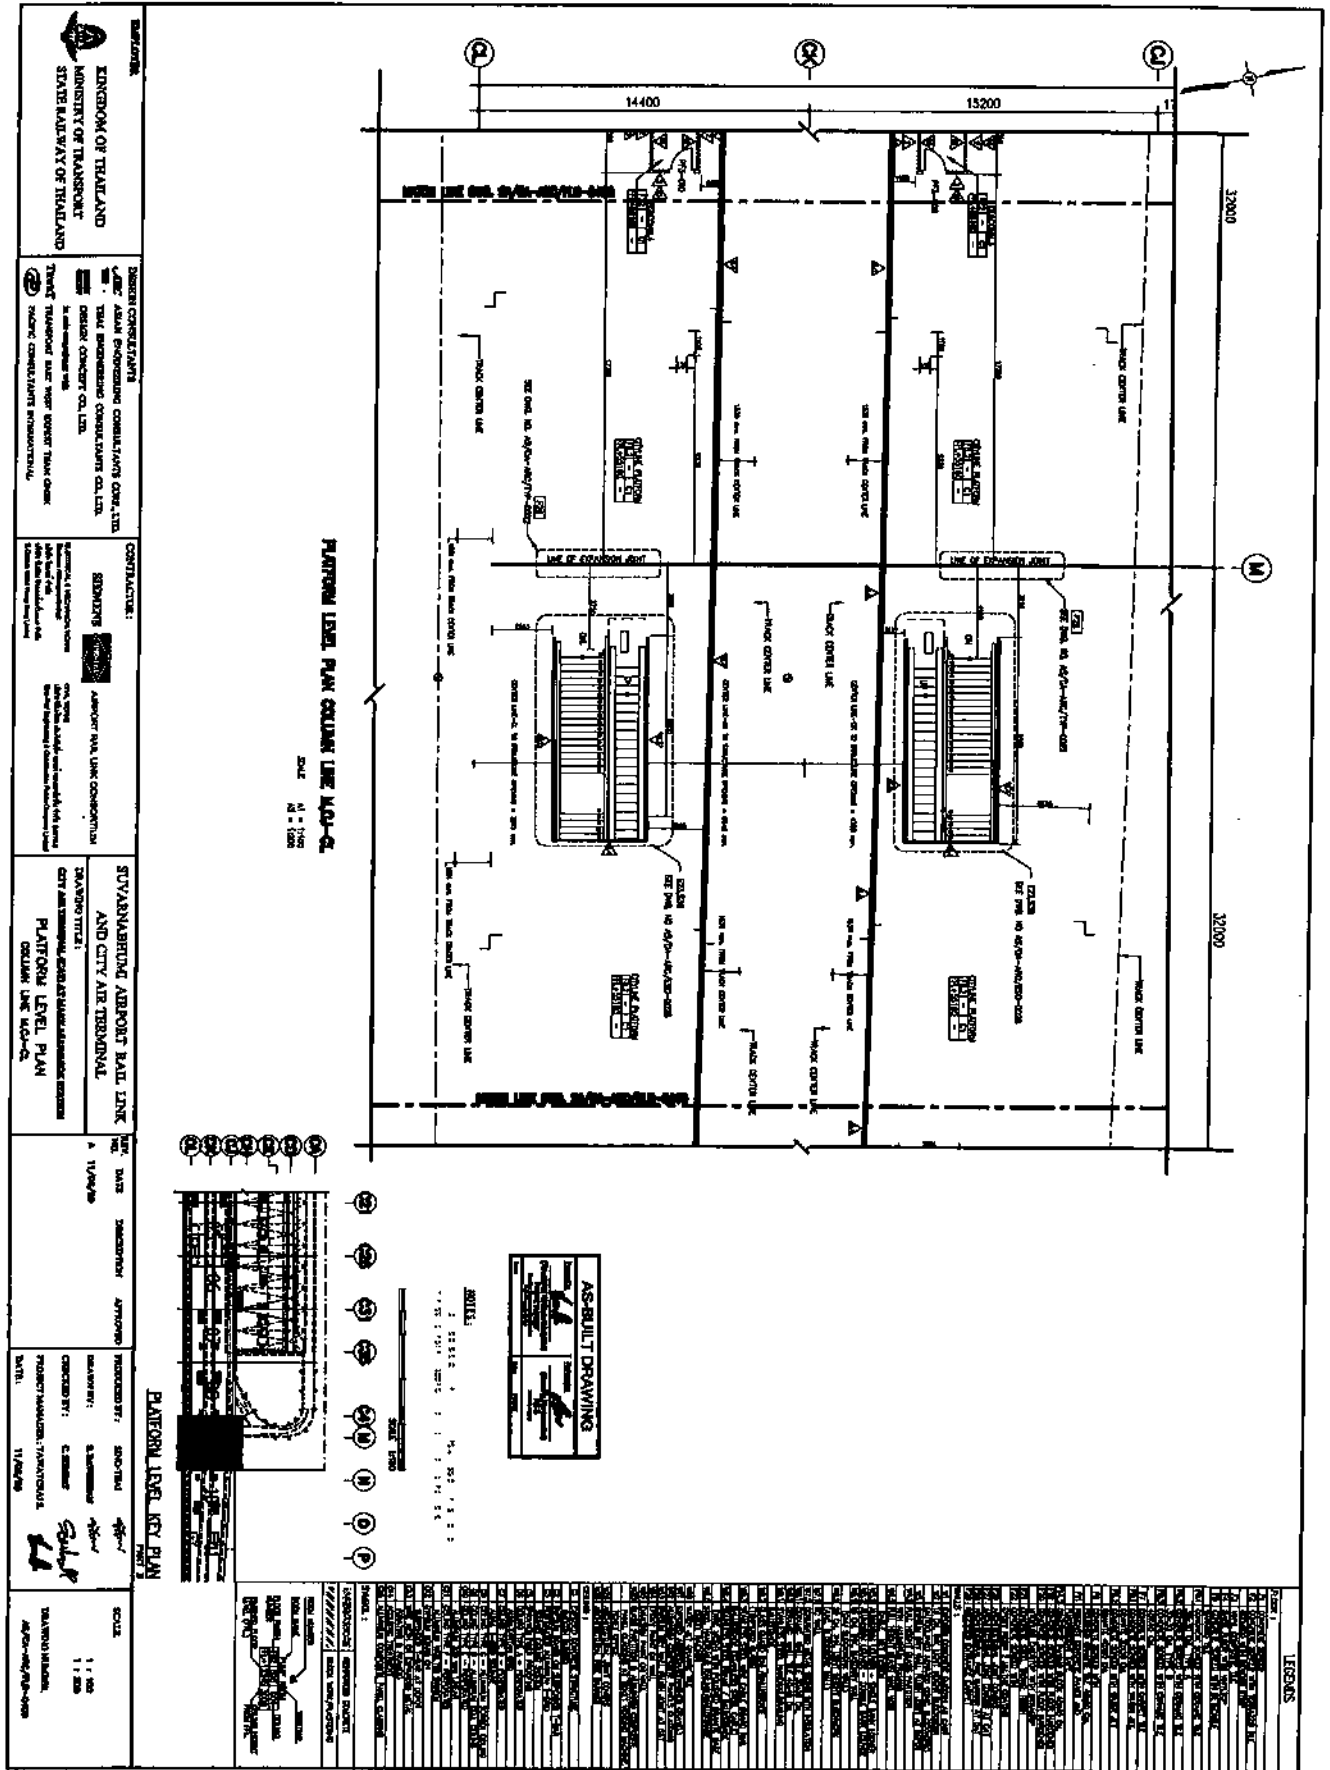

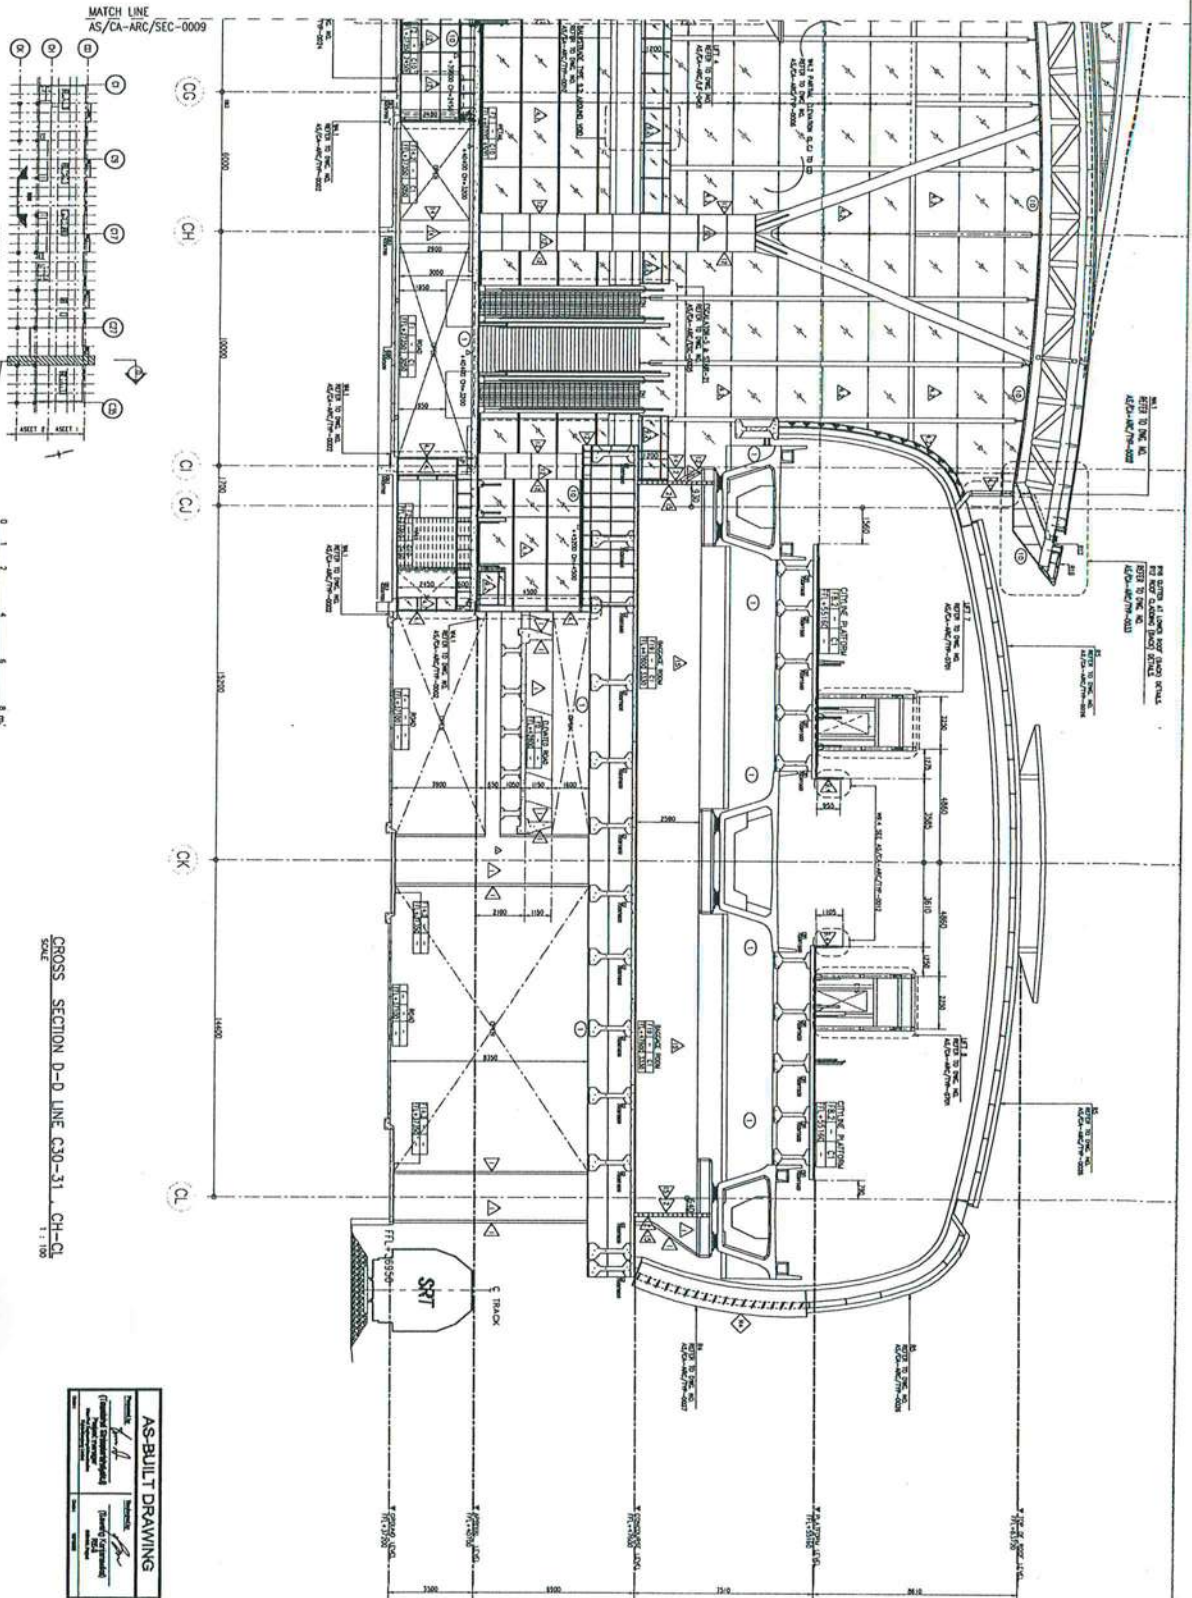

DATE/LOT/NO KINGDOM OF THAILAND MINISTRY OF TRANSPORT STATE RAILWAY OF THAILAND		DESIGN CONSULTANTS CHC ASIAN ENGINEERING CONSULTANTS CO., LTD. 401/1, THAI ENGINEERING CONSULTANTS CO., LTD. 10/1, THAI ENGINEERING CONSULTANTS CO.
PROJECT INFORMATION SUVARNABHUMI AIRPORT RAIL LINK AND CITY AIR TERMINAL DRAWING TITLE: CITY AIR TERMINAL AND AIRPORT RAIL LINK CROSS SECTION D-D LINE C30-31, CH-CL		REVISIONS <table border="1"> <thead> <tr> <th>NO.</th> <th>DATE</th> <th>REVISION</th> </tr> </thead> <tbody> <tr> <td>1</td> <td>30/07/09</td> <td>ISSUED FOR PERMIT</td> </tr>
PROJECT MANAGER YANAWATKUL		DESIGNER CHC		SCALE A3: 1:200 A1: 1:100													

**KINGDOM OF THAILAND
MINISTRY OF TRANSPORT
STATE RAILWAY OF THAILAND**

A/E/C ASIAN ENGINEERING CONSULTANTS CORP., LTD.
700A
(22) PACIFIC CONSULTANTS INTERNATIONAL

CONTRACTOR:


AND CITY AIR TERMINAL.
















KEY PLAN

AS-BUILT DRAWING	

PLATFORM LEVEL PLAN (ZONE A)

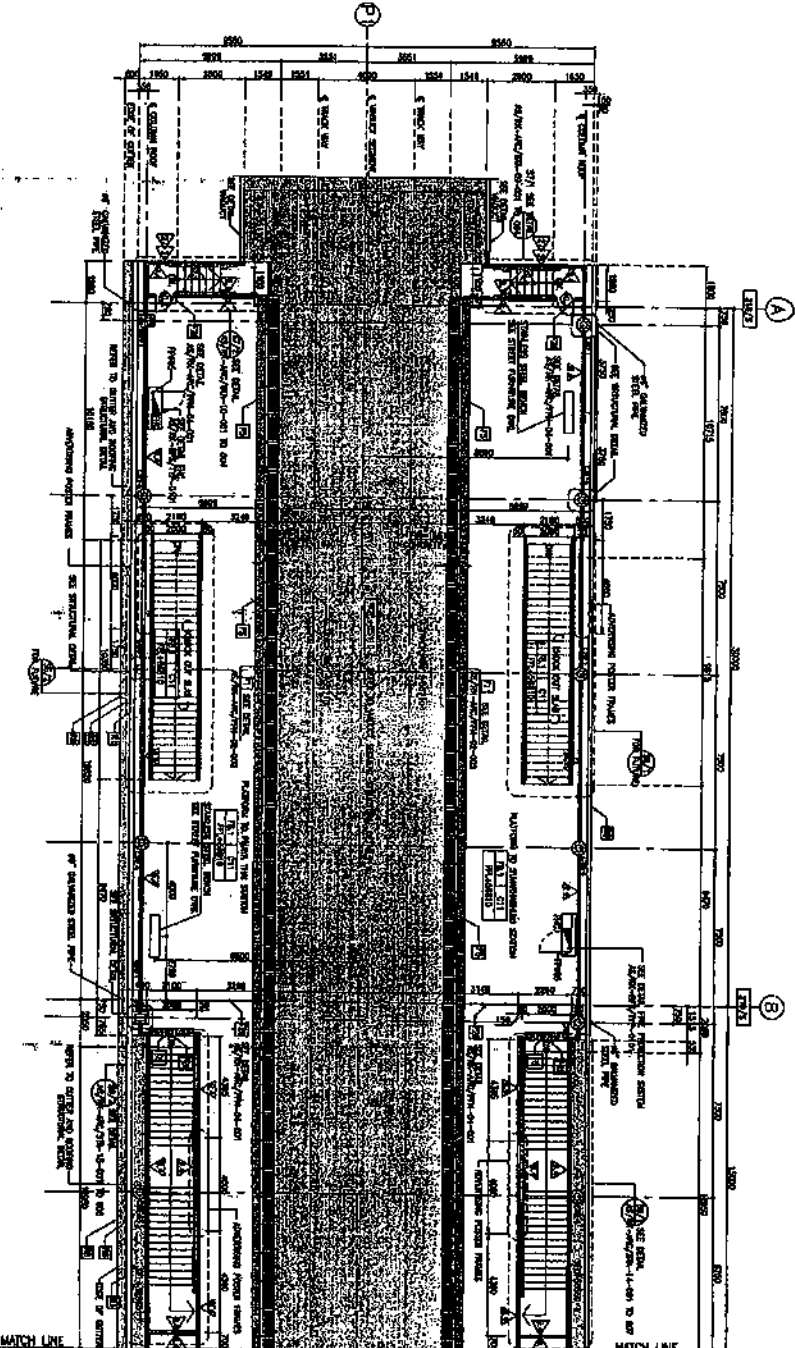

WDC/FOIA - MSP - GAS

MINISTRY OF TRANSPORT
STATE RAILWAY OF THAILAND


DESIGN CONSULTANTS
L&C ASIAN ENGINEERING CONSULTANTS CO., LTD.
100/100 THAI ENGINEERING CONSULTANTS CO., LTD.

CONTRACTOR
SUKHUMVIT AIRPORT RAIL LINK
AND CITY AIR TERMINAL
DRAWING TITLE
PLATFORM LEVEL PLAN
(ZONE D)
SHEET 4 OF 9

DESIGNER


REVISIONS
NO. 1
DATE 17/06/09
BY S. THONGKAM
CHECKED BY J. SAKHAT
PROJECT MANAGER S. THONGKAM
DATE 17/06/09

AS-BUILT DRAWING

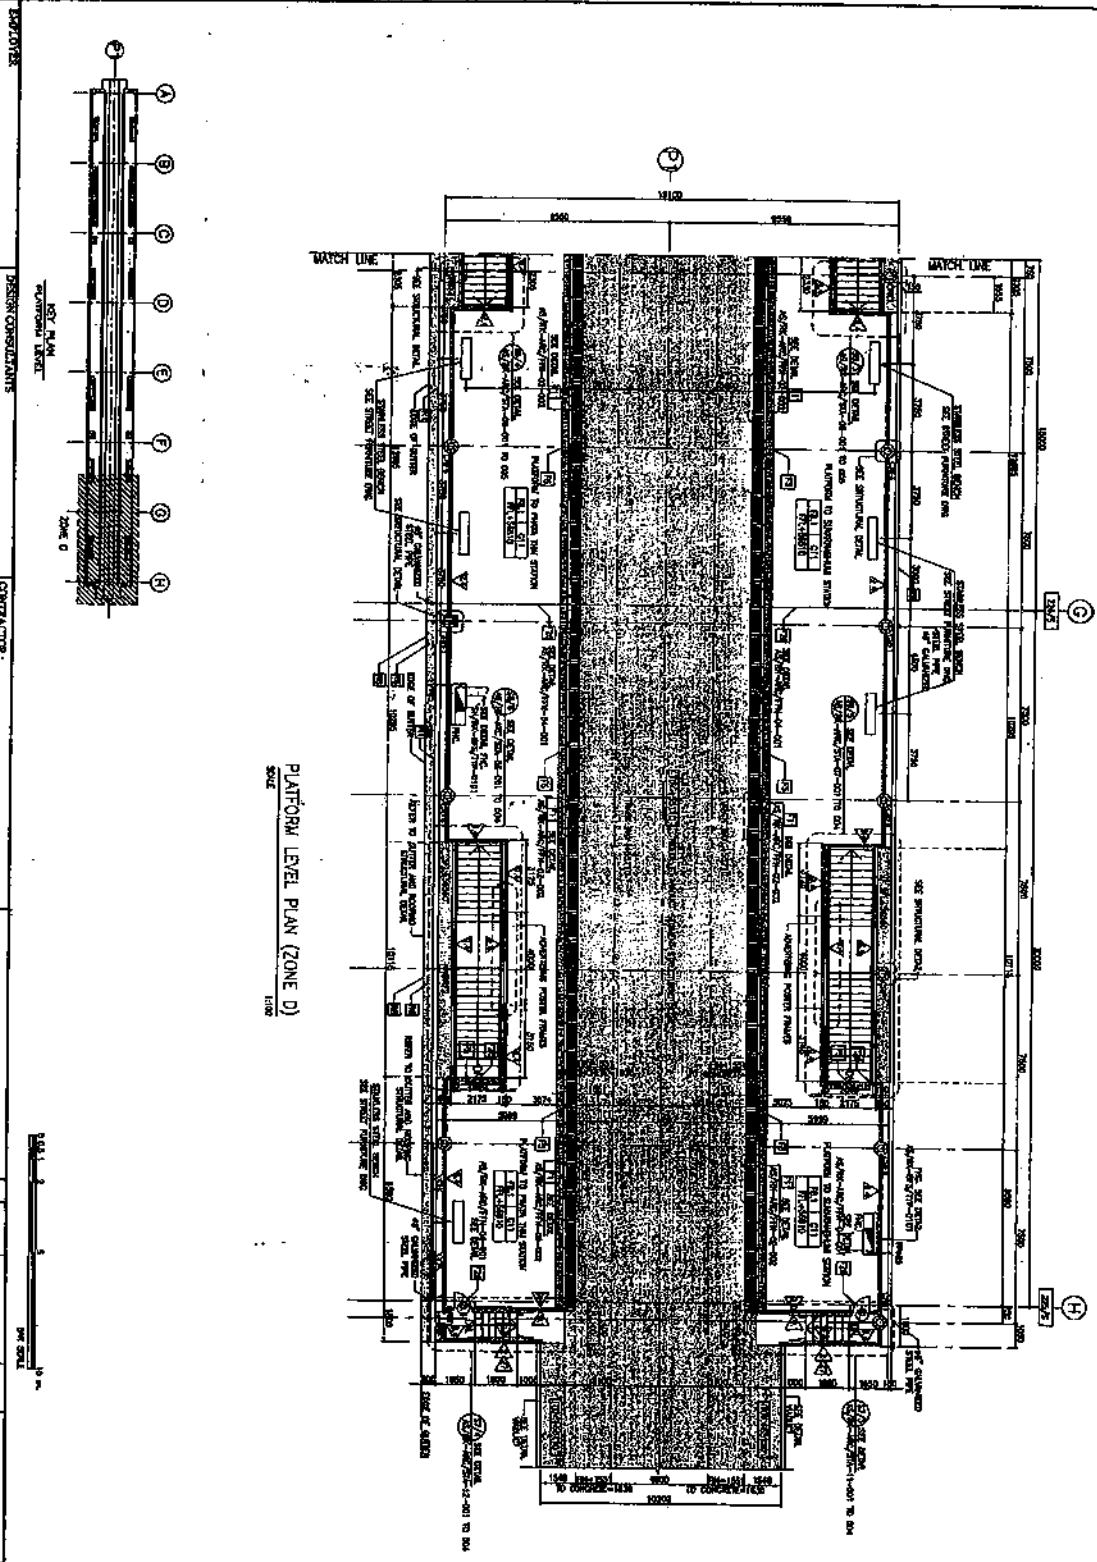

PLATFORM LEVEL PLAN (ZONE D)
SCALE 1:100

NO.	REVISION	DATE	BY	CHECKED
1	AS-BUILT DRAWING	21/06/09	S. THONGKAM	J. SAKHAT
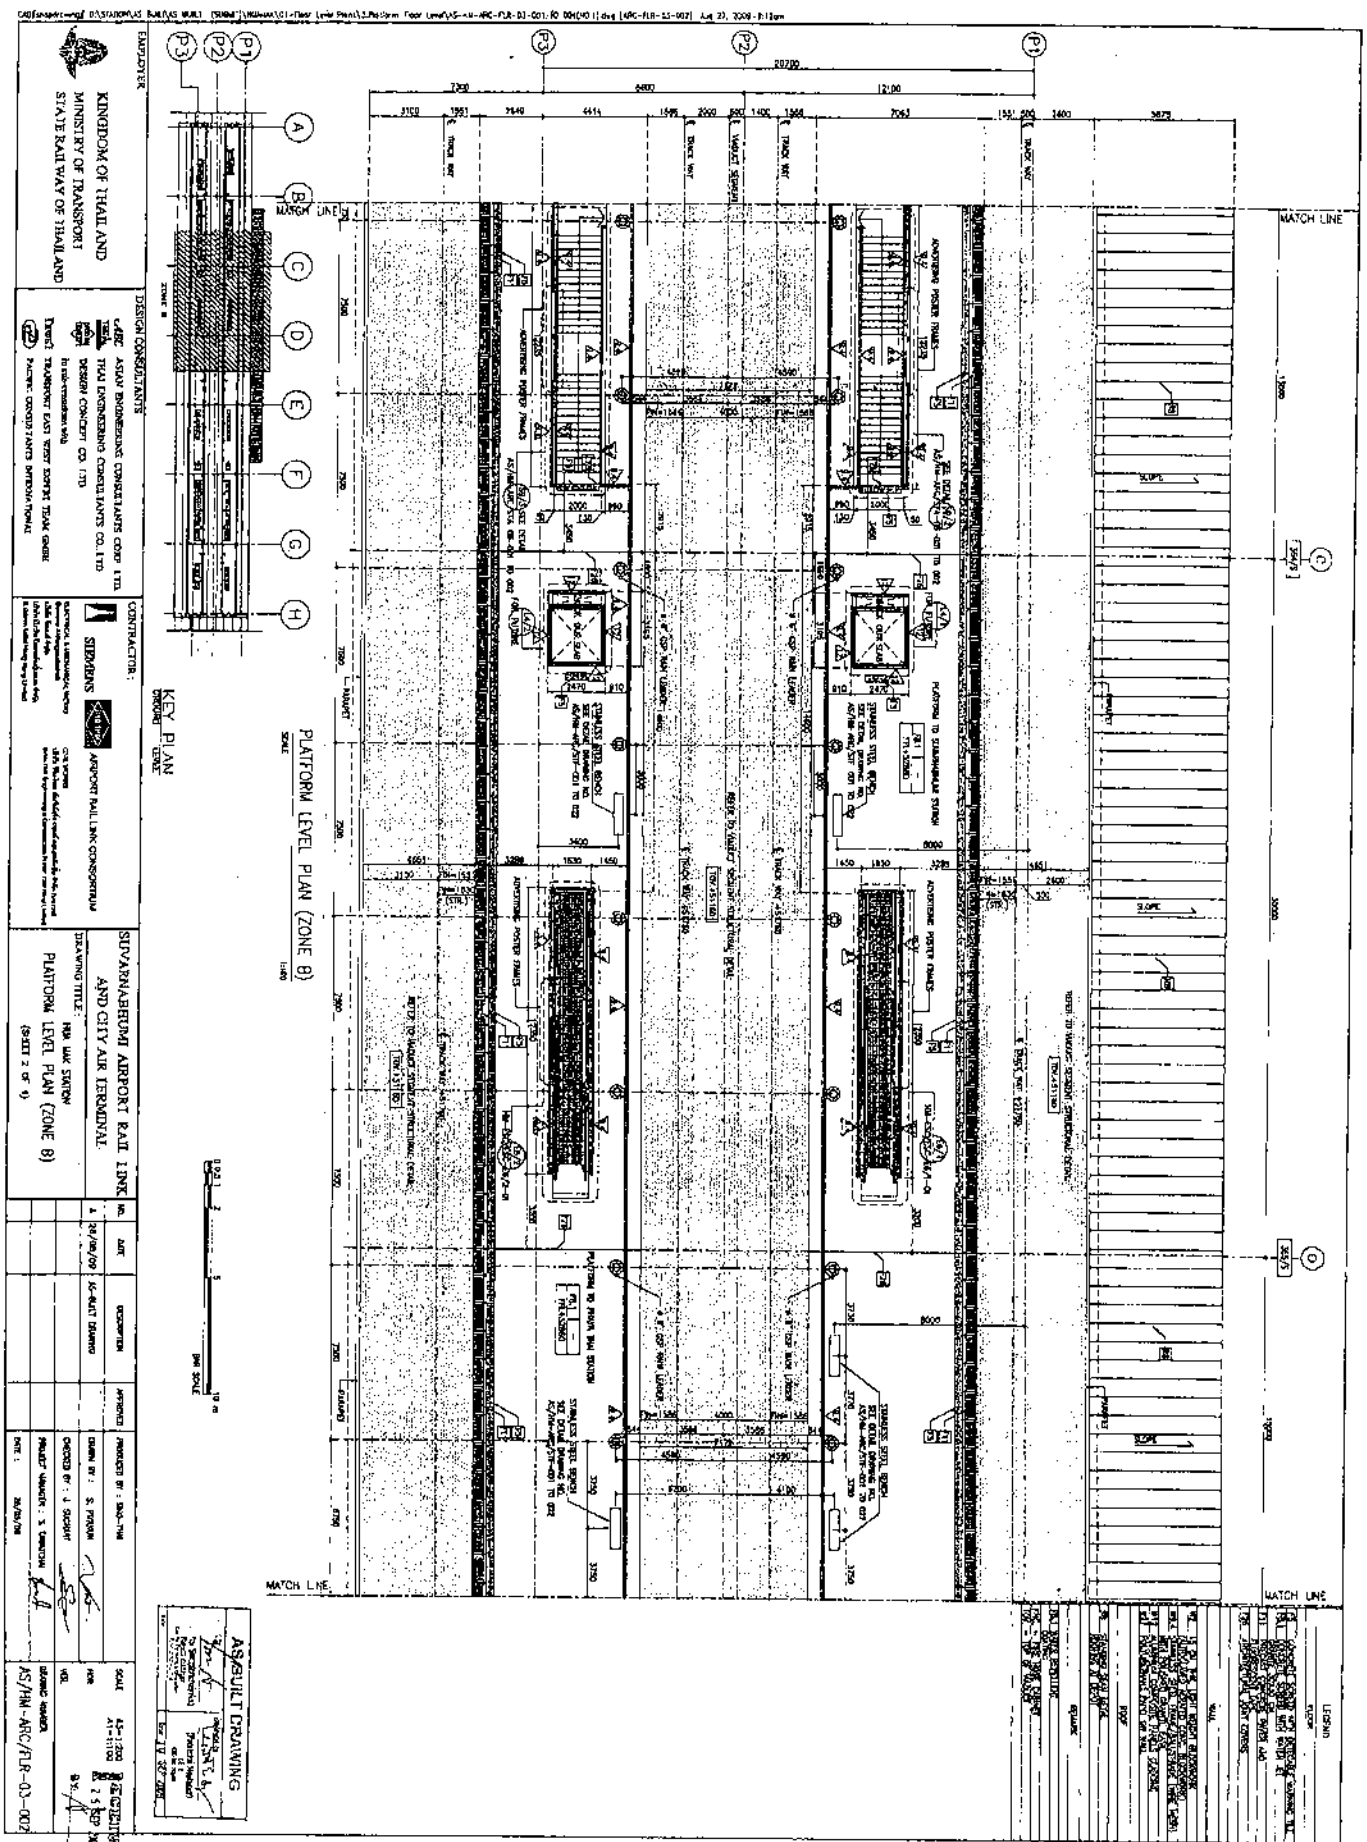

KINGDOM OF THAILAND
 MINISTRY OF TRANSPORT
 STATE RAILWAY OF THAILAND

DESIGN CONSULTANT
 ASIAN ENGINEERING CONSULTANTS CO. LTD.
 110/111, THA TUA ENGINEERING CONSULTANTS CO. LTD.
 DESIGN CONSULTANT CO. LTD.

CONTRACTOR
 SIBSARAS
 AIRPORT RAIL LINK CONSTRUCTION



SUVARNABHUMI AIRPORT RAIL LINK
 AND CITY AIR TERMINAL
 DRAWING TITLE: RAIL LINK STATION
 PLATFORM LEVEL PLAN (ZONE B)
 (SHEET 2 OF 3)

NO.	DATE	REVISION	APPROVED
1	26/09/09	16-KM-0100	

SCALE: 1:200
 DATE: 26/09/09
 DRAWN BY: S. PICHAN
 CHECKED BY: S. PICHAN
 PROJECT NUMBER: 16-KM-0100
 SHEET: 2 OF 3

AS-BUILT DRAWING

[illegible]

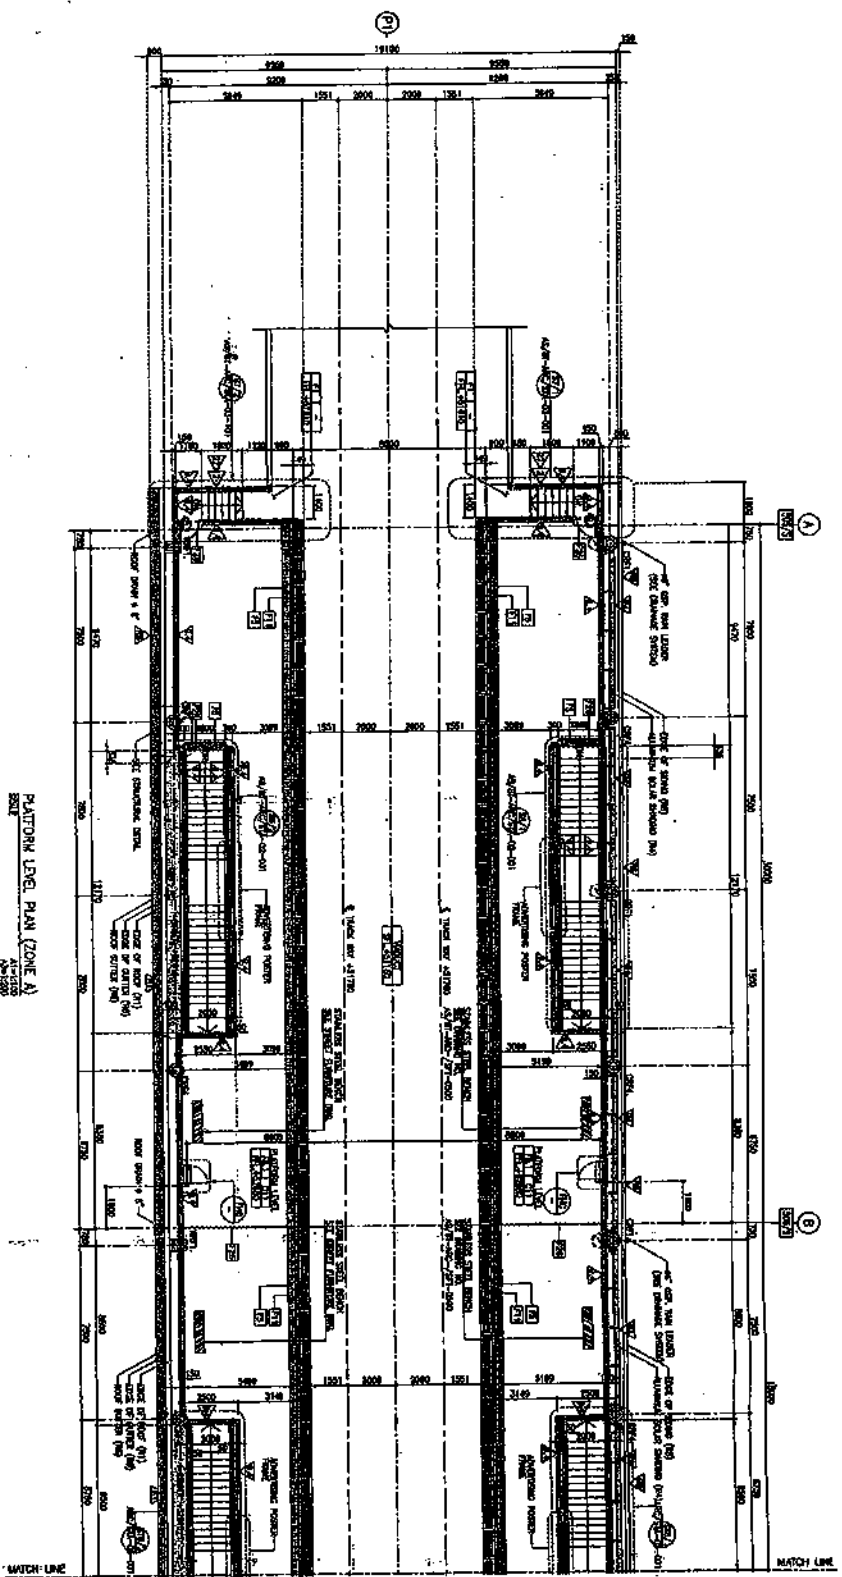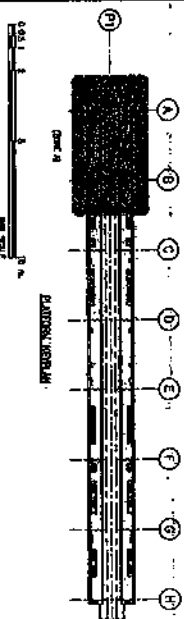

LEADNO	
FLOOR	
BAN THAP CHANG

KINGDOM OF THAILAND
MINISTRY OF TRANSPORT
STATE RAILWAY OF THAILAND

DESIGN CONSULTANTS
CHS ENGINEERING CONSULTANTS CO., LTD.
DESIGN CONSULTANTS CO., LTD.
THAI ENGINEERING CONSULTANTS CO., LTD.

CONTRACTOR







AS/ST-ARC/R/R-03-002

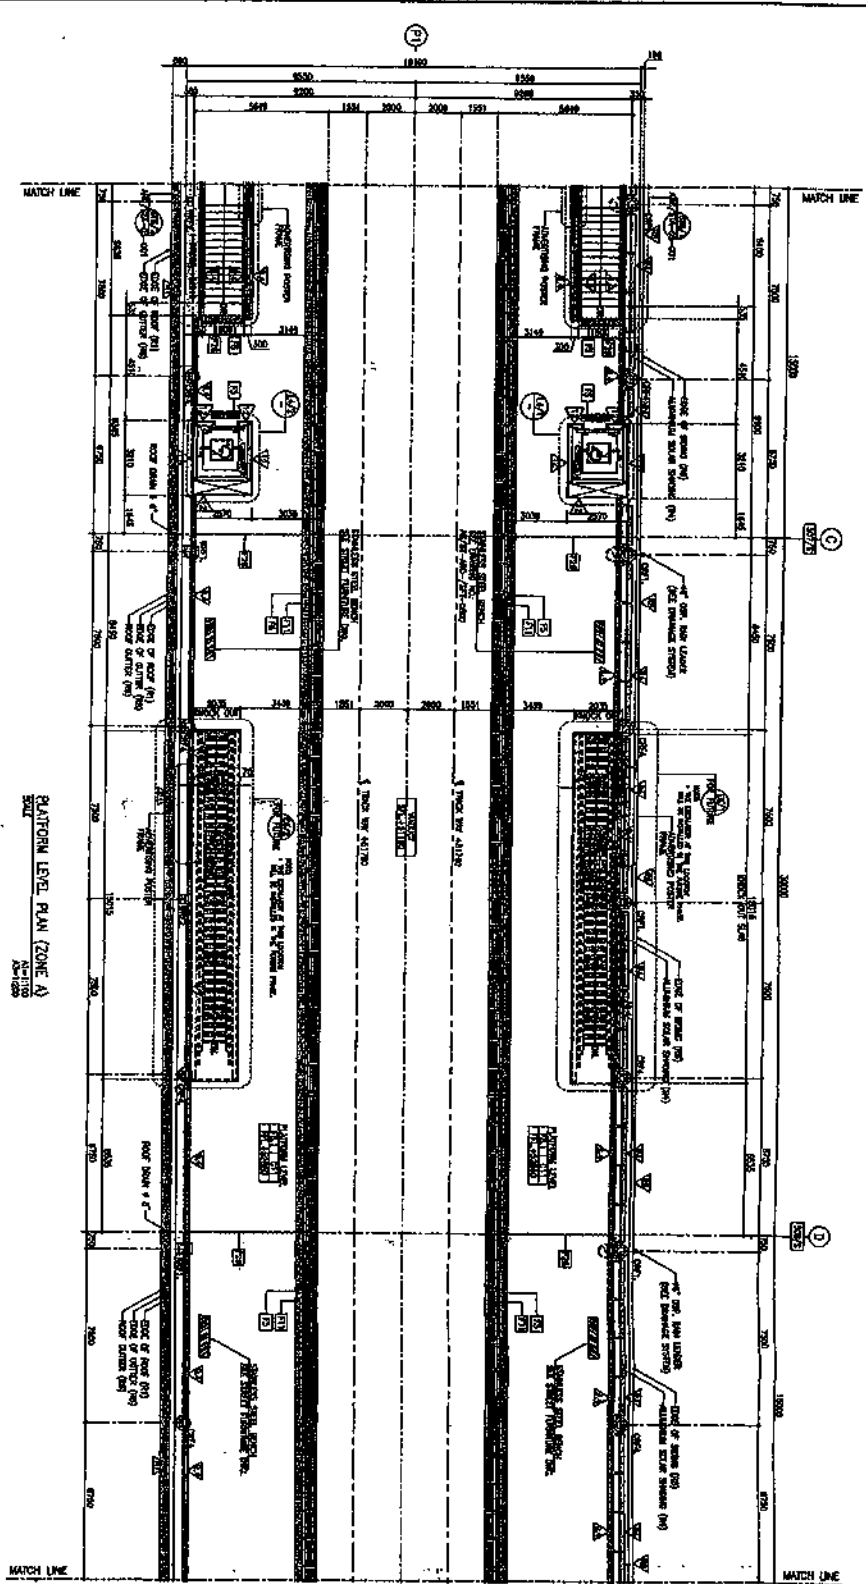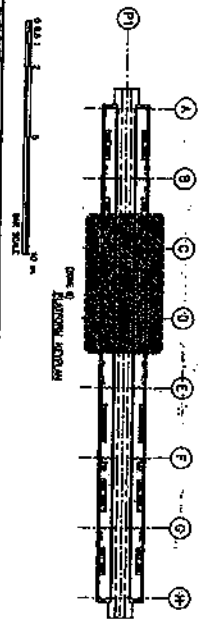

PLATFORM LEVEL PLAN (ZONE A)
AS/ST-ARC/R/R-03-002


AS-BUILT DRAWINGS
1:100
15/05/2015
15/05/2015

NOTE: ALL DIMENSIONS SHOWN ARE IN MILLIMETERS UNLESS OTHERWISE NOTED.

NOTE:



PROJECT
KINGDOM OF THAILAND
MINISTRY OF TRANSPORT
STATE RAILWAY OF THAILAND

DESIGN CONSULTANTS
CHC JAYA ENGINEERING CONSULTANTS CO., LTD.
THAI ENGINEERING CONSULTANTS CO., LTD.

CONTRACTOR
SIEMENS

SUVARNABHUMI AIRPORT RAIL LINE
AND CITY AIR TERMINAL
PLATFORM LEVEL PLAN
(ZONE A)
SHEET 1 OF 4


NO.	DATE	DESCRIPTION	APPROVED	REVISION	BY	DATE
1	11/10/09	AS-BUILD DRAWING				
2						
3						
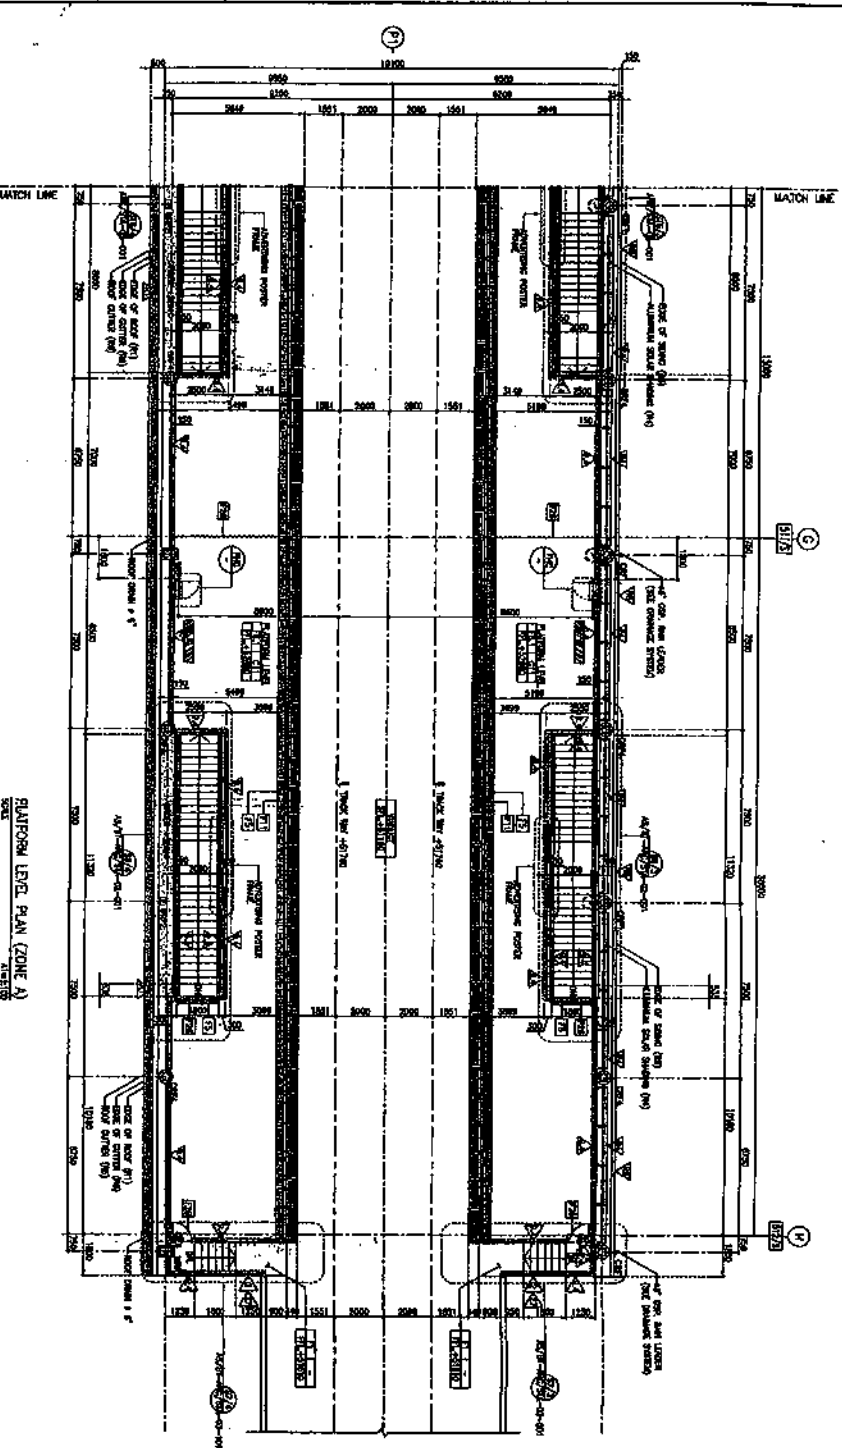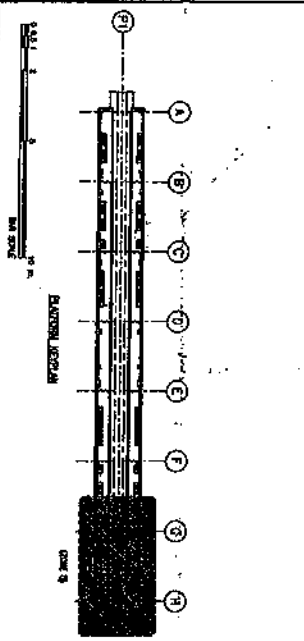

PLATFORM LEVEL PLAN (ZONE A)



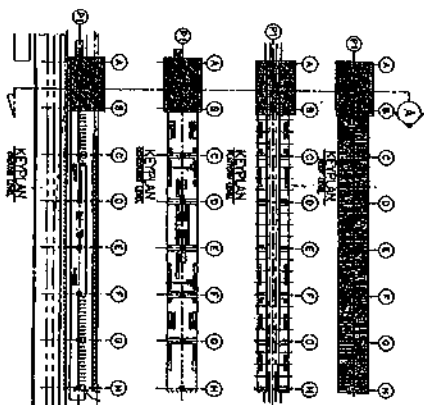

AS-BUILT DRAWING	


AS/BT-ARC/SEC-01-00




AS/V-ABC/ASD-04-001			

LAT-KRABANG

KINGDOM OF THAILAND
MINISTRY OF TRANSPORT
STATE RAILWAY OF THAILAND


10/1/03

DESIGN CONSULTANTS
L&P ASIAN ENGINEERING CONSULTANTS CO., LTD.
10/1/03

CONTRACTOR
SIEMENS

10/1/03

SOVAKHABHONG AIRPORT RAIL LINK NO. 1
AND CITY AIR TERMINAL
DRAWING TITLE:
10/1/03

10/1/03

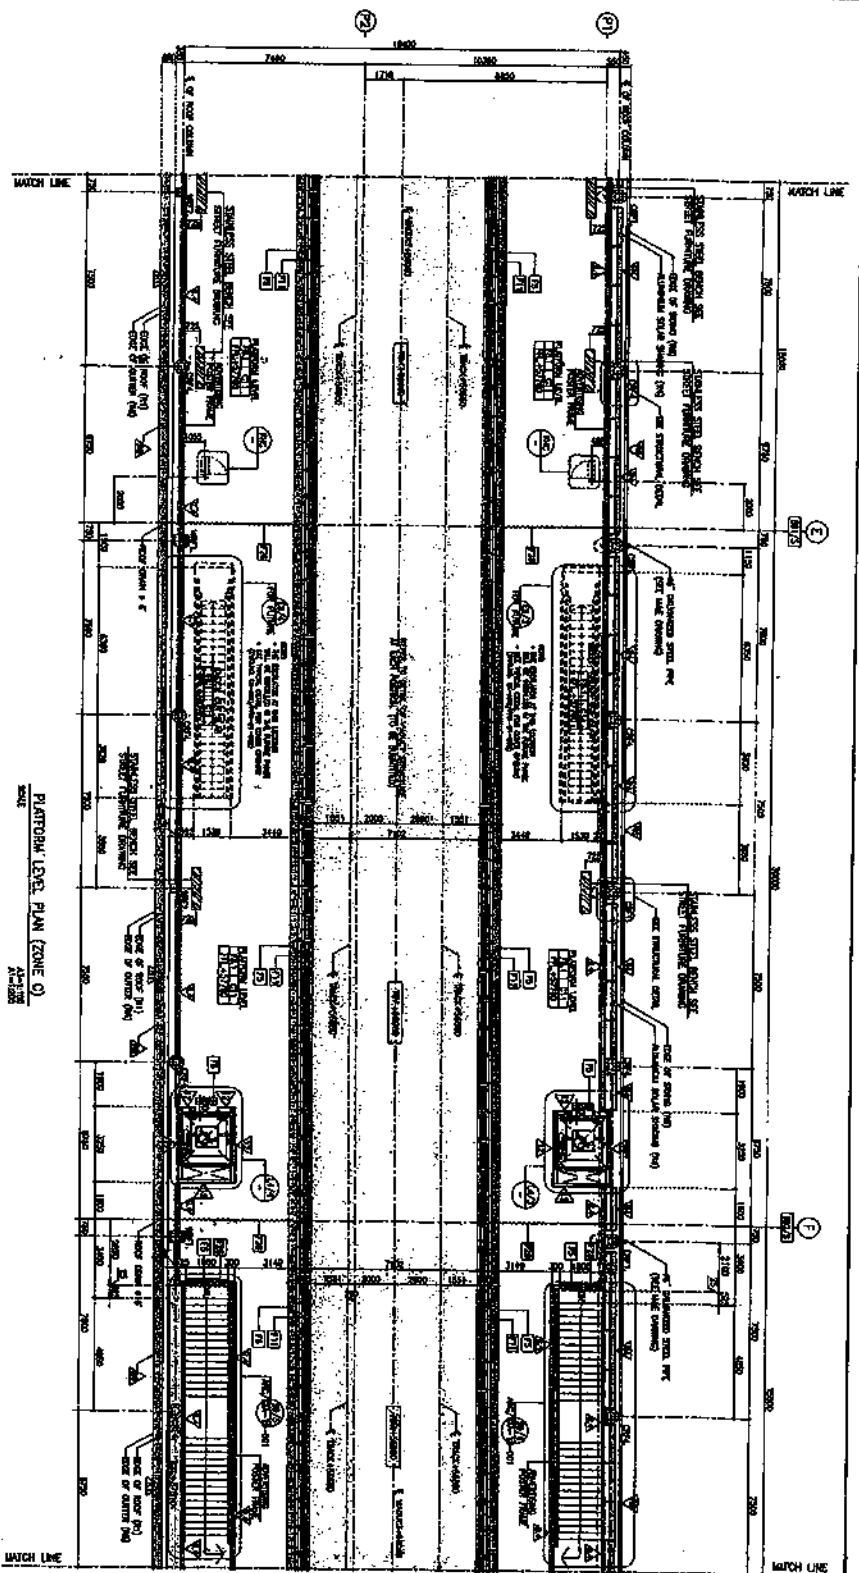

PLATFORM LEVEL PLAN (ZONE C)
SCALE: 1:100

ALL DIMENSIONS SHOWN ARE IN METERS (UNLESS OTHERWISE NOTED)

AS-BUILT DRAWING
10/1/03

ข้อกำหนดขอบเขตงาน (Terms of Reference)

งานจ้างจัดหาและติดตั้งประตูกันชนขาลาแบบสูงครึ่งบาน (half height) ที่สถานีรถไฟฟ้า ๗ สถานี
พญาไท ราชปรารภ มกษะสัน รามคำแหง หัวหมาก บ้านทับช้าง และลาดกระบัง รวม ๑๔ ขานขาลา

๑. ความเป็นมา

เนื่องจากระบบรถไฟฟ้า Airport Rail Link (ARL) ให้บริการรถไฟฟ้าโดยสารทั้งประเภทขบวน
รถด่วน(Express) และขบวนรถธรรมดา(City Line) จึงมีรถไฟฟ้าโดยสารความเร็วสูงบางขบวนวิ่งผ่าน
สถานี ในขณะที่ผู้โดยสารเองจะเป็นประเภทที่มีกระเป๋าสัมภาระติดตัวค่อนข้างมาก เป็นเหตุให้ผู้โดยสารที่
อยู่บนขานขาลามีความเสี่ยงต่ออุบัติเหตุสูงกว่าปกติในกรณีที่ไม่ระมัดระวังตัวขณะขึ้นรถไฟฟ้า ฝ่าย
วิศวกรรมและซ่อมบำรุง จึงจำเป็นต้องจัดหามาตรการหรือ วิธีการป้องกันเหตุอันตรายให้กับผู้โดยสารและ
ขบวนรถไฟฟ้า รวมถึงกรณีที่มีผู้โดยสาร หรือสิ่งของพลัดตกลงไปในพื้นที่ราง(ทางวิ่ง) ด้วย โดยจะทำ
การติดตั้งระบบประตูขานขาลาแบบสูงครึ่งบาน ให้กับสถานีรถไฟฟ้า ทั้ง ๗ สถานี เพื่อเป็นการป้องกัน
อันตรายต่างๆที่อาจเกิดขึ้นแก่บรรดาผู้โดยสารประเภทต่างๆ ที่มาใช้บริการระบบรถไฟฟ้าต่อไป

๒. วัตถุประสงค์

เพื่อลดความเสี่ยงหรือ ป้องกันอันตรายที่อาจเกิดจากรถไฟฟ้าแก่ผู้โดยสารที่ขึ้นขานขาลาในกรณี
ที่รถไฟฟ้าวิ่งผ่านสถานี ตลอดจนเพื่อป้องกันอันตรายในกรณีที่มีผู้โดยสาร เด็ก สิ่งของ พลัดตกลงไป
ในเขตราง(ทางวิ่ง) รวมถึงเป็นมาตรการหนึ่งในการแบ่งแยกสัดส่วนพื้นที่ขานขาลาและรางในกรณีที่มี
ผู้โดยสารหนาแน่น เพื่อความปลอดภัยเป็นสำคัญ

ระบบประตูขานขาลาแบบสูงครึ่งบาน จะถูกออกแบบมาเพื่อเป็นอุปกรณ์ที่กั้นระหว่างฝั่งราง
รถไฟฟ้าและขานขาลาฝั่งผู้โดยสาร ซึ่งเป็นประตูอัตโนมัติและควบคุมการทำงานสัมพันธ์กับขบวนรถไฟฟ้า
ในขณะเวลาที่เข้ามาจอดภายในสถานี ประตูขานขาลานี้จึงช่วยให้ผู้โดยสารมีความปลอดภัยและความ

สะดวกมากขึ้น โดยประชาชนชาลาคะติดั้งตลอดความยาวของพื้นที่ชานชาลา และเป็นการแยกส่วนพื้นที่ใช้สอยของชานชาลาฝั่งผู้โดยสารกับรางรถไฟ

๓. มาตรฐาน

การออกแบบและการก่อสร้างตามงานสร้างครั้งนี้ จะต้องปฏิบัติให้ตรงตามข้อกำหนดและกฎข้อบังคับของประเทศไทยทุกประการ โดยทุกระบบต้องออกแบบภายใต้มาตรฐานสากลอันเป็นที่ยอมรับทั่วไป โดยมาตรฐานข้อกำหนดและหลักเกณฑ์การแก้ไขเปลี่ยนแปลงเพิ่มเติมใดๆ จะระบุอยู่ภายใต้หนังสือสัญญาจ้าง เว้นแต่จะมีกำหนดไว้ในข้อตกลงอื่นๆ

หน่วยวัดต่างๆ ต้องเป็นระบบหน่วยวัด SI

๔. คุณสมบัติของผู้เสนอราคา

๔.๑.๑ ผู้ประสงค์จะเสนอราคาต้องเป็นผู้มีอาชีพรับจ้างงานที่ประกวดราคาจ้างด้วยวิธีการทางอิเล็กทรอนิกส์

๔.๑.๒ ผู้ประสงค์จะเสนอราคาต้องไม่เป็นผู้ที่ถูกระบุชื่อไว้ในบัญชีรายชื่อผู้ทำงานของทางราชการ และได้แจ้งเวียนชื่อแล้ว หรือไม่เป็นผู้ที่ได้รับผลของการสั่งให้นิติบุคคลหรือบุคคลอื่นเป็นผู้ทำงานตามระเบียบของทางราชการ

๔.๑.๓ ผู้ประสงค์จะเสนอราคาต้องไม่เป็นผู้ได้รับเอกสิทธิ์หรือความคุ้มกัน ซึ่งอาจปฏิเสธไม่ยอมขึ้นศาลไทย เว้นแต่รัฐบาลของผู้ประสงค์จะเสนอราคาได้มีคำสั่งให้สละสิทธิ์และความคุ้มกันเช่นนั้น

๔.๑.๔ ผู้ประสงค์จะเสนอราคาต้องไม่เป็นผู้มีผลประโยชน์ร่วมกันกับผู้ประสงค์จะเสนอราคารายอื่น และ/หรือ ต้องไม่เป็นผู้มีผลประโยชน์ร่วมกันกับผู้ให้บริการตลาดกลางอิเล็กทรอนิกส์ ณ วันประกาศประกวดราคาจ้างด้วยวิธีการทางอิเล็กทรอนิกส์ หรือไม่เป็นผู้กระทำการอันเป็นการขัดขวางการแข่งขันราคาอย่างเป็นธรรม ตามข้อ ๑.๗ ข้างต้น

๔.๑.๕ ผู้ประสงค์จะเสนอราคาต้องเป็นนิติบุคคลไทยรายเดียว หรือนิติบุคคลหลายรายรวมกันเป็นกลุ่มผู้ร่วมค้า (Joint Ventures) โดยสมาชิกในกลุ่มผู้ร่วมค่านั้นจะต้องรับผิดชอบและแทนกันในทุกกรณี ในกรณีที่กลุ่มผู้ร่วมค่านั้นมิได้เป็นนิติบุคคลไทยหรือนิติบุคคลต่างดาวจะต้องร่วมกับนิติบุคคลไทยอย่างน้อย ๑ ราย ร่วมกันเป็นกลุ่มผู้ร่วมค้า หากกลุ่มผู้ร่วมค่านั้นได้รับการคัดเลือกให้เป็นผู้ชนะการประกวดราคาจะต้องจดทะเบียนภาษีมูลค่าเพิ่มในนามกลุ่มผู้ร่วมค้าต่อกรมสรรพากร ก่อนวันลงนามในสัญญาจ้าง

๔.๑.๖ ผู้ประสงค์จะเสนอราคาต้องมีประสบการณ์ในการออกแบบ จัดหาผลิต ติดตั้งและทดสอบระบบประตูกั้นชานชาลา โดยมีผลงานเป็นมูลค่าสัญญาเดียวไม่น้อยกว่า ๗๕ ล้านบาทภายในระยะเวลา ๑๐ ปี นับถึงวันยื่นซองข้อเสนอ นอกจากนี้วัสดุและอุปกรณ์ สำหรับงานติดตั้งระบบประตูกั้นชานชาลาแบบสูงครึ่งบานนั้น จะต้องผลิตและติดตั้งโดยโรงงานผู้ผลิต ซึ่งประกอบอาชีพโดยตรงและมีประสบการณ์

ด้านระบบประกันคุณภาพไม่น้อยกว่า ๑๐ ปีนับถึงวันยื่นซองข้อเสนอ และต้องมีเอกสารรับรองความพึงพอใจที่กรอกข้อมูลตามแบบของ บริษัท รถไฟฟ้า ร.ฟ.ท. จำกัด (Customer's Satisfaction Statement)

๔.๑.๗ บุคคลหรือนิติบุคคลที่จะเข้าเป็นคู่สัญญาต้องไม่อยู่ในฐานะเป็นผู้ไม่แสดงบัญชีรายรับรายจ่าย หรือแสดงบัญชีรายรับรายจ่ายไม่ถูกต้องครบถ้วนในสาระสำคัญ

๔.๑.๘ บุคคลหรือนิติบุคคลที่จะเข้าเป็นคู่สัญญากับหน่วยงานภาครัฐซึ่งได้ดำเนินการจัดซื้อจัดจ้าง ด้วยระบบอิเล็กทรอนิกส์ (e-Government Procurement : e-GP) ต้องลงทะเบียนในระบบอิเล็กทรอนิกส์ ของกรมบัญชีกลางที่เว็บไซต์ศูนย์ข้อมูลจัดซื้อจัดจ้างภาครัฐ

๔.๑.๙ คู่สัญญาต้องรับและจ่ายเงินผ่านบัญชีธนาคาร เว้นแต่การจ่ายเงินแต่ละครั้งซึ่งมีมูลค่าไม่เกินสามหมื่นบาท คู่สัญญาอาจจ่ายเป็นเงินสดก็ได้

๕. ขอบเขตของงาน

๕.๑ ความต้องการเบื้องต้น

๕.๑.๑ ผู้รับจ้างจะต้องติดตั้งระบบประตูลานชาลาแบบสูงครึ่งบานให้กับสถานีรถไฟฟ้าทั้ง๗ สถานีตามรายการด้านล่างนี้

ข้อที่	ชื่อสถานี	จำนวนขานชาลา
๑	สถานีพญาไท	๒
๒	สถานีราชปรารภ	๒
๓	สถานีมีนกะสัน	๒
๔	สถานีรามคำแหง	๒
๕	สถานีหัวหมาก	๒
๖	สถานีสานเข้าน้ำจืด	๒
๗	สถานีลาดกระบัง	๒
	ทั้งหมด	๑๔

ระบบประตูลานชาลาแบบสูงครึ่งบานต้องออกแบบ ผลิต ติดตั้ง ทดสอบระบบ ให้ทันสมัย ปลอดภัย มีความคงทนสูง และมีประสิทธิภาพในการใช้งาน โดยระบบประตูลานชาลาแบบสูงครึ่งบานต้องสร้างตามข้อกำหนดขอบเขตงานและรายละเอียดเบื้องต้นของผู้ว่าจ้าง และเป็นไปตามมาตรฐานสากลที่ยอมรับทั่วไป

๕.๑.๒ ระบบประตูขานชาลาแบบสูงครึ่งบานต้องประกอบด้วยโครงสร้างหลัก(structural frame) ส่วนยึดจับรองรับ(fixing supports) ส่วนประตูบานเลื่อน(sliding screen doors) ส่วนประตูยึดติดอยู่กับที่(fixed screens) ประตูอพยพฉุกเฉิน(emergency exit door) ประตูปลายทางออกฉุกเฉิน(emergency end walkway doors) ตัวตรวจจับ(sensors) ระบบควบคุม ระบบไฟฟ้า(power supply) และระบบอื่นๆ ที่จำเป็นในการติดตั้งรวมถึง กล้องและอุปกรณ์ต่างๆ ต้องเหมาะสมสำหรับใช้งานในพื้นที่โล่งแจ้ง และเหมาะสมกับสภาพภูมิอากาศในประเทศไทย โดยอุปกรณ์ทุกรายการต้องมีคุณสมบัติตามมาตรฐาน IP54: EN 60529: 1992 เป็นอย่างน้อย

งานจ้างออกแบบผลิตและติดตั้งระบบประตูขานชาลาแบบสูงครึ่งบานตามเรื่องนี้ ผู้รับจ้างต้องเสนอรายการออกแบบทั้งหมดมาให้ผู้ว่าจ้างพิจารณาเห็นชอบก่อนดำเนินการ

๕.๑.๓ ระบบประตูขานชาลาแบบสูงครึ่งบาน ต้องประกอบด้วยส่วนกระจกครึ่งบานและส่วนเฟรมทึบครึ่งบาน และโครงสร้างหลัก ติดตั้งจนสุดความยาวของขานชาลาสถานี(๒๑๐ เมตร) รองรับรถไฟฟ้า ๑๐ ตู้ และมีความสูงจากระดับพื้นของขานชาลาประมาณ ๑.๕-๑.๗ เมตร (ทั้งนี้การกำหนดความสูงที่แน่นอน จะต้องได้รับความเห็นชอบจากผู้ว่าจ้างก่อน)โดยติดตั้งไปตามความยาวจนสุดขอบของพื้นขานชาลา ระบบประตูขานชาลาแบบสูงครึ่งบานต้องติดตั้งกับพื้นโดยสมบูรณ์และรองรับโครงสร้างตัวเอง โดยไม่ต้องปรับเปลี่ยนส่วนของพื้นขานชาลา หรือปรับเปลี่ยนส่วนของขอบรางเลื่อนประตู

๕.๑.๔ ผู้รับจ้างต้องเสนอ ประสานงาน และขอความเห็นชอบจากผู้ว่าจ้าง สำหรับรายละเอียดของอุปกรณ์ติดตั้งในระบบโครงสร้างอาคาร องค์ประกอบของระบบป้องกันไฟฟ้า และระบบสายดิน การจัดการระบบส่งกำลังไฟฟ้า และขอบเขตหน้าที่ และความรับผิดชอบ

๕.๑.๕ ชุดประตูขานชาลาทั้งหมดต้องถูกติดตั้งให้มีความยาวตลอดพื้นที่ชั้นขานชาลา โดยประกอบด้วยชุดประตู ๒๐ ชุด กล่าวคือ มี ๑๖ ชุดประตูพร้อมระบบขับเคลื่อน และมีอีก ๔ ชุดประตูรองรับในอนาคต (โดยไม่มีระบบขับเคลื่อน) ซึ่งแต่ละชุดจะประกอบไปด้วยประตูเลื่อนอัตโนมัติจำนวน ๒ บาน โดยชุดประตูทั้ง ๑๖ ชุดจะต้องทำงานพร้อมกันทั้งหมดตลอดเวลาโดยมีการทำงานสัมพันธ์กับสัญญาณเปิดปิดประตูของรถไฟฟ้า ซึ่งสามารถ monitorได้และ manual override ได้ ในกรณีฉุกเฉิน

ส่วนการ Interfaceอุปกรณ์และส่วน Interface ที่เกี่ยวข้องกับผู้โดยสาร ผู้รับจ้างจะต้องออกแบบระบบประตูขานชาลา อย่างน้อยที่สุดตามรายการต่อไปนี้

- ป้องกันคนหรือสิ่งของที่จะตกลงไปในราง และ หลีกเลี่ยงความเสียหายที่เกิดจากเหตุการณ์ดังกล่าว
- ป้องกันผู้โดยสารในขณะที่เดินเข้าสู่บริเวณรางรถไฟฟ้า

- ประตูชานชาลาจะเปิดให้ผู้โดยสารเข้า-ออกจากขบวนรถไฟได้ เฉพาะในกรณีที่รถไฟจอดตรงตำแหน่งจุดจอดและตรงตำแหน่งกับประตูชานชาลาเท่านั้นโดยมีความคลาดเคลื่อนของจุดจอดได้ +๕๐ ซม.และ -๕๐ ซม. ที่ประตูชานชาลาสามารถเปิดและปิดได้
- ป้องกันผู้โดยสารถูกลากเกี่ยวจากรถไฟฟ้า
- จำกัดลมดูดบนฝั่งชานชาลาที่เกิดขึ้นขณะรถไฟเคลื่อนที่เข้าสถานี
- เชื่อมต่อสายดินกับสายดินของสถานีเพื่อรักษาระดับแรงดันไฟฟ้า

๕.๑.๖ ที่ตำแหน่งปลายแต่ละส่วนท้ายของชานชาลา จะต้องติดตั้งประตูทางออกฉุกเฉินระหว่างพื้นที่ควบคุมกับพื้นที่ชานชาลา

๕.๑.๗ ระบบประตูชานชาลาแบบสูงครึ่งบาน ต้องประกอบด้วยส่วนชุดควบคุม และส่วนกลไกขับเคลื่อน เพื่อให้ประตูชานชาลาทำงานด้วยความปลอดภัย

๕.๑.๘ งาน Interface กับระบบ SCADA ต้องสามารถทำงานและแสดงผลร่วมกับระบบ SCADA เดิมได้อย่างสมบูรณ์ ผู้รับจ้างต้องรับผิดชอบดูแลงาน Interface ที่เกี่ยวข้องทั้งหมดกับระบบประตูชานชาลาแบบสูงครึ่งบาน ให้เข้ากับระบบต่างๆ ของ โครงการ Airport Rail Link ของผู้ว่าจ้างโดยผู้รับจ้างต้องทำการวางแผน ออกแบบ และเสนอให้ผู้ว่าจ้างเห็นชอบก่อนการติดตั้ง การออกแบบระบบประตูชานชาลาไม่จำเป็นต้อง Interface กับระบบ Signallingแต่จะต้องออกแบบระบบให้สามารถทำงาน สัมพันธ์กับการเปิดปิดประตูของรถไฟ รวมถึงการเข้าและออกของขบวนรถไฟ

๕.๑.๙ ระยะเวลาใช้งานของระบบประตูชานชาลาแบบสูงครึ่งบาน จะต้องออกแบบ และผลิตให้ระบบมีอายุใช้งานได้ ๓๐ ปี (Design service life) โดยจะต้องสามารถใช้งานได้ดีเป็นปกติ (MTBF) ได้ไม่น้อยกว่า ๑๕ ปี ซึ่งผู้รับจ้างจะต้องออกหนังสือรับรองมาแสดงเป็นหลักฐานด้วย ทั้งนี้ หลังจากทีลงนามสัญญาแล้ว ผู้รับจ้างจะต้องดำเนินการพิสูจน์ยืนยันทางเทคนิค เกี่ยวกับคุณลักษณะของอายุการใช้งาน และ ค่า MTBF ของระบบหรือวัสดุอุปกรณ์ตามแต่กรณี จนได้รับความเห็นชอบจากผู้ว่าจ้างก่อน

๕.๑.๑๐ การรับประกัน ผู้รับจ้างต้องจัดหาอะไหล่สำรอง(Capital spare parts)ใช้รองรับระบบเป็นระยะเวลาอย่างน้อย ๒ ปี และ ต้องมีอะไหล่ที่เพียงพอ เพื่อให้สามารถเปลี่ยนอะไหล่โดยเป็นไปตามการประมาณการMTBF ของ แต่ละ อุปกรณ์ ผู้รับจ้างจะต้องนำเสนอรายละเอียดของการคำนวณข้อมูลที่มาของ ข้อมูล MTBF ของแต่ละอุปกรณ์ที่ติดตั้งอยู่ในระบบประตูชานชาลาแบบสูงครึ่งบานในโครงการ Airport Rail Link โดยต้องส่งข้อมูลให้ ผู้ว่าจ้างตรวจสอบและเห็นชอบล่วงหน้า ไม่น้อยกว่า ๓ เดือนก่อนการติดตั้ง

๕.๑.๑๑ ผู้รับจ้างจะต้องมีข้อมูลแผนงาน สำหรับการทดสอบ การประเมินอุปกรณ์ประตูลานชาลาตัวต้นแบบรวมถึงอุปกรณ์ที่เกี่ยวข้อง ณ โรงงานของผู้รับจ้าง โดยผู้ว่าจ้างจะส่งวิศวกรไปกำกับดูแลหรือสังเกตการณ์การผลิต หรือการทดสอบอุปกรณ์ (โดยผู้ว่าจ้างเป็นผู้รับภาระค่าใช้จ่ายสำหรับวิศวกรของผู้ว่าจ้าง) ทั้งนี้การทดสอบการทำงานของอุปกรณ์จะต้องเป็นไปตามขั้นตอนการทำงานจริงของอุปกรณ์ ก่อนที่จะทำการติดตั้งที่สถานีและหลังจากนั้นจะต้องทำการติดตั้งอุปกรณ์เพื่อทดสอบหน้างาน หรือ First article inspection (FAI) เพื่อทดสอบและประเมินว่าสามารถใช้งานได้จริงตามข้อกำหนดทางเทคนิค ก่อนที่จะขึ้นสายการผลิตและติดตั้งอุปกรณ์หากผู้ว่าจ้างประสงค์ส่งตัวแทนผู้ว่าจ้างไปตรวจสอบควบคุมการผลิตที่โรงงานของผู้รับจ้าง ณ ต่างประเทศ ผู้รับจ้างจะต้องอำนวยความสะดวกต่างๆ ในการจัดเตรียม และดำเนินการทดสอบ

๕.๑.๑๒ ผู้รับจ้างต้องจัดเตรียมแผนการอบรมการซ่อมบำรุง ระยะเวลากิจกรรมทั้งหมดที่เกี่ยวข้องกับการอบรม เพื่อนำเสนอต่อผู้ว่าจ้างให้ความเห็นชอบต่อไป

๕.๑.๑๓ ผู้รับจ้างต้องจัดเตรียมเอกสารการฝึกอบรมที่จำเป็น คู่มือการใช้งาน และคู่มือการซ่อมบำรุงรักษาประตูลานชาลา (เป็นภาษาไทยและภาษาอังกฤษ)

๕.๑.๑๔ ผู้รับจ้างต้องรับผิดชอบค่าใช้จ่ายและดำเนินการจัดหาอุปกรณ์ที่เกี่ยวข้องทุกอย่างเพื่อการนี้ เช่น อุปกรณ์ภาคสนาม สายไฟ รางสายไฟ ท่อร้อยสายไฟ กล่องสายไฟ อุปกรณ์เสริมต่างๆ รวมถึงการเดินระบบไฟฟ้า ไปเชื่อมต่อกับแหล่งจ่ายกระแสไฟฟ้าที่เหมาะสม

๕.๑.๑๕ ผู้รับจ้าง ต้องส่งมอบเอกสารที่เสร็จสมบูรณ์ ประกอบด้วย Design submissions, Design calculation, Drawings, installation method statements, testing and commissioning procedures และแบบ As-Built โดยสาระของเอกสารทั้งหมดนี้จะต้องปรากฏ อยู่ในงานออกแบบแผนการทำงาน และจะต้องส่งให้ผู้ว่าจ้างจนครบถ้วนก่อนการรับมอบงาน

๕.๑.๑๖ ผู้รับจ้างต้องทดสอบและ Commissioning ระบบและอุปกรณ์จนสมบูรณ์ภายใต้เงื่อนไขสัญญา ซึ่งการทดสอบการใช้งานมีในส่วนของ Interface และ Integrateการใช้งานเต็มระบบร่วมกับระบบอื่นๆที่เกี่ยวข้อง

ผู้รับจ้างจะต้องทดสอบประสิทธิภาพและประสิทธิผลการใช้งานของระบบ โดยจะต้องทดสอบการเปิดปิดของประตูให้สัมพันธ์อย่างถูกต้องกับการเข้าออกของขบวนรถไฟฟ้า โดยยอมให้มีการผิดพลาดหรือความคลาดเคลื่อน ไม่เกิน ๑ ครั้งต่อการทดสอบอย่างต่อเนื่อง ๑,๐๐๐ ครั้ง

๕.๑.๑๗ ผู้รับจ้างต้องจัดหาสายไฟ อุปกรณ์รองรับสายไฟชนิดท่อร้อยสายไฟ ที่ใช้ภายในระบบ ประตูลานขาลาแบบครึ่งบานทั้งหมด รวมถึงอุปกรณ์ที่เกี่ยวข้องกับงาน

๕.๑.๑๘ ผู้รับจ้างจะต้องมีหัวหน้างานสำหรับงาน Interface, testing and commissioning โดยจะต้องเสนอชื่อหัวหน้างานมาให้ผู้ว่าจ้างเห็นชอบล่วงหน้า ไม่น้อยกว่า ๑ เดือน

๕.๑.๑๙ ผู้รับจ้างต้องติดต่อประสานงานโดยตรงกับหน่วยงานที่เกี่ยวข้องทั้งหมดและผู้รับจ้าง จะต้องจัดทำเอกสารเพื่อขออนุมัติทำงานทุกประเภทที่เกี่ยวข้องกับการขอใบอนุญาต และสิทธิ์ขอเข้าทำงาน ตามเงื่อนไขหรือระยะเวลาที่ผู้ว่าจ้างกำหนดรวมถึงค่าใช้จ่ายที่เกี่ยวข้องกับการทำงาน การขอใช้งาน อุปกรณ์ต่างๆและการทดสอบที่จำเป็นซึ่งทั้งหมดนี้จะต้องเป็นความรับผิดชอบของผู้รับจ้าง

๕.๑.๒๐ ผู้รับจ้างต้องทำการสาธิต ตามข้อปฏิบัติด้านความปลอดภัย ที่เกี่ยวข้องกับ Electromagnetic compatibility (EMC) ความเชื่อถือได้ (Reliability) การพร้อมใช้งาน (Availability) และการบำรุงรักษา และความเชื่อมั่นต่อระบบ ตามมาตรฐาน EN 61000-6-2 และ EN 61000-6-4 และ ให้เป็นไปตามEN50128

๕.๑.๒๑ ผู้รับจ้างจะต้องจัดหาข้อมูลและเอกสารที่จำเป็นเพื่อการวิเคราะห์ สำหรับการปฏิบัติงาน ที่มีผลกระทบต่อระบบและอุปกรณ์ที่มีอยู่โดยให้สอดคล้องกับการปรับเปลี่ยนขั้นตอนการทำงานต่างๆของ ผู้ว่าจ้างรวมถึงการขอ Track possessions การขอ Work permit การขอเข้าปฏิบัติงาน ขั้นตอนการ ปฏิบัติงาน การขอเปลี่ยนแปลง Change request การเปลี่ยนแปลงที่ดำเนินการเสร็จแล้ว Change completion การแก้ไขข้อมูล update As-builtและเอกสารที่เกี่ยวข้องทั้งหมด

๕.๑.๒๒ ผู้รับจ้างจะต้องทำให้แน่ใจว่าทุกงานหรือกิจกรรมที่ดำเนินอยู่ จะไม่ก่อให้เกิดการ หยุดชะงักใดๆ หรือเกิดผลกระทบต่อให้บริการเดินรถในแต่ละวัน และทำให้เกิดความไม่สะดวก หรือ เกิดผลกระทบต่อผู้โดยสาร และบุคลากรภายในสถานี ผู้รับจ้างจะจัดทำแผนงาน (Work plan) จัดทำ Method statements และขั้นตอนปฏิบัติงานแก่วิศวกรเพื่อให้ตรวจสอบและอนุมัติ ก่อนที่จะเริ่ม ปฏิบัติงาน

๕.๑.๒๓ ผู้รับจ้างจะต้องทำให้แน่ใจว่าระบบประตูลานขาลาแบบสูงครึ่งบาน และงานที่เกี่ยวข้อง จะต้องเข้ากันได้กับ ระบบงานเดิมที่มีอยู่แล้ว โดยเฉพาะอย่างยิ่งกับส่วนอุปกรณ์ชุดควบคุมประตูที่จะ ติดตั้งนั้น จะต้องมีประสิทธิภาพสูงโดยผู้รับจ้างจะต้องให้รายละเอียดการออกแบบที่แสดงให้เห็นว่าระบบ นั้นสามารถทำงานร่วมกันได้อย่างสมบูรณ์

๕.๑.๒๔ ผู้รับจ้างต้องจัดหา Interface ที่จำเป็นในการติดตั้ง การเชื่อมต่อ และการรวมระบบ ประดูขานชาลาแบบสูงครึ่งบาน ให้ทำงานร่วมกับระบบรถไฟฟ้าเดิมได้อย่างสมบูรณ์และปลอดภัย

๕.๑.๒๕ ผู้รับจ้างต้องรับผิดชอบดูแลการติดตั้งหรือเคลื่อนย้าย สายเคเบิล และอุปกรณ์ใดๆ และต้องมีแผนการปฏิบัติที่จะต้องอธิบายถึงวิธีการที่จะสามารถทำให้งานนั้นเสร็จตามกำหนดได้ รวมถึง งานดังกล่าวจะต้องได้รับการอนุมัติจากวิศวกรก่อนปฏิบัติงานนั้นๆ

๕.๑.๒๖ ผู้รับจ้างต้องเป็นผู้รับผิดชอบดูแล ในการป้องกันระบบและอุปกรณ์เดิมที่มีอยู่ทั้งหมดที่อยู่ในพื้นที่บริการ และบริเวณโดยรอบ และต้องดูแลความสะอาดของพื้นที่และอุปกรณ์ทั้งหมดให้อยู่ในสภาพดีตลอดเวลาซึ่งอุปกรณ์ที่ใช้ในการทำงานและอุปกรณ์ที่ใช้กันพื้นที่ปฏิบัติงานโดยรอบนั้น จะต้องเป็นความรับผิดชอบเรื่องค่าใช้จ่ายของผู้รับจ้างเอง

๕.๑.๒๗ อุปกรณ์ทุกตัวต้องต่อสายดินอย่างเหมาะสมยกเว้นที่ระบุไว้เป็นอย่างอื่นตามข้อกำหนดนี้ การติดตั้งสายดิน และระบบไฟฟ้าทั้งหมดต้องเป็นไปตามมาตรฐานสากล

๕.๒ ข้อกำหนดทางด้านเทคนิค

๕.๒.๑ คุณสมบัติของประดูขานชาลาแบบสูงครึ่งบาน

- ก) ระบบประดูขานชาลาแบบสูงครึ่งบานจะติดตั้งตามแนวของขอบขานชาลา โดยมีความยาว ๒๑๐ เมตรและติดตั้งทั้ง ๑๔ ขานชาลา ๗ สถานี
- ข) ติดตั้งโครงสร้างประดูจำนวน ๒๐ ชุดต่อขานชาลา กล่าวคือมี ๑๖ ชุดประดูพร้อมติดตั้งระบบไฟฟ้าและระบบขับเคลื่อนประดู และอีก ๔ ชุดรองรับในอนาคต ให้ติดตั้งเป็นโครงสร้างบานเปล่าไว้รองรับการติดตั้งอุปกรณ์ระบบไฟฟ้าและระบบขับเคลื่อนเพื่อใช้งานในอนาคต
- ค) ระยะห่างประดู อย่างน้อย ๒,๓๐๐ มิลลิเมตร (ทางผ่านสำหรับเข้า-ออก รถไฟฟ้า)
- ง) ความสูงประดู อย่างน้อย ๑,๕๐๐ มิลลิเมตรและไม่เกิน ๑,๗๐๐ มิลลิเมตร
- จ) เวลาที่ใช้ในการเปิดประดู ๓.๕ วินาที ± 0.2 วินาที นับจากเวลาที่ประดูรถไฟฟ้าเริ่มเปิด (ปรับแต่งได้ ๓ ถึง ๔ วินาที)
- ฉ) เวลาที่ใช้ในการปิดประดู ๔.๐ วินาที ± 0.2 วินาที นับจากเวลาที่ประดูรถไฟฟ้าเริ่มปิด (ปรับแต่งได้ ๓.๕ ถึง ๔.๕ วินาที)
- ช) แรงที่ใช้ในการปิดประดู ๑๔๐ นิวตันต่อบาน (สูงสุด)

- ซ) ระยะกีดขวางหรือขนาดของวัตถุที่ตรวจจับได้ไม่น้อยกว่า ๖x๔๐ มม. ที่จะทำให้ระบบตรวจจับการกีดขวางทำงาน
- ณ) ผู้รับจ้างต้องคัดสรรอุปกรณ์ที่มีคุณภาพสูงมี MTBF ไม่น้อยกว่า ๑๕ ปีและนั่นทำให้ต้องรับประกันคุณภาพของระบบขับเคลื่อน ๑๐ ปี ตามคุณสมบัติของผลิตภัณฑ์นั้นด้วยการรับประกันความชำรุดบกพร่อง ๑๐ ปีนั้น ใช้สำหรับระบบขับเคลื่อนประตู PSD Drive unit เป็นประเภทที่มีความทนทานสูง มีอายุการใช้งาน ได้ไม่น้อยกว่า ๑๕ ปี (MTBF) เช่น ระบบ Belt ระบบ Screw driving ระบบ Rack and roller pinion drive เป็นต้น ในขณะที่การรับประกันความชำรุดบกพร่อง ๒ ปี ใช้สำหรับการรับประกันระบบประตูบานซาลาทั้งหมด ดังนั้นเมื่อพ้นกำหนดระยะเวลาประกันความชำรุดบกพร่อง ๒ ปีแรกแล้ว ผู้รับจ้างสามารถนำหลักประกันสัญญาส่วนเพิ่มเติม (ในอัตราร้อยละ ๕ ของมูลค่าระบบขับเคลื่อนประตู PSD Drive unit ซึ่งได้ขยายระยะเวลาการรับประกันจนครบ ๑๐ ปีแล้ว มาให้ผู้ว่าจ้าง) และรับรองว่ามีแหล่งจำหน่ายอะไหล่ไว้ไม่น้อยกว่า ๒๐ ปี ทั้งนี้ ผู้รับจ้างต้องเสนอ รายละเอียดของระบบขับเคลื่อน พร้อมข้อมูลสมรรถนะ ให้ผู้ว่าจ้างพิจารณาเห็นชอบก่อนดำเนินการ
- ญ) มอเตอร์ที่ใช้ขับเคลื่อนต้องเป็น DC brushless motor
- ฎ) โครงสร้างประตูบานซาลา เช่น ประตูบานเลื่อน ประตู Fixed panel ประตูฉุกเฉิน เป็นต้น ต้องเป็นวัสดุอลูมิเนียม Profile ที่มีความแข็งแรงสูง ออกแบบได้มาตรฐานตามหลักสากลสามารถรับน้ำหนักโครงสร้างประตู และ ความเร็วลมที่ ๑๖๐ กิโลเมตร/ชั่วโมง หรือความเร็วลมที่ ๑๖๐กิโลเมตร/ชั่วโมง + ๑๐% โดยผู้รับจ้างต้องมีสามัญวิศวกรเซ็นรับรองการออกแบบ คำนวณ ควบคุมการผลิต โดยผู้รับจ้างต้องส่งแบบการคำนวณให้ผู้ว่าจ้างพิจารณาตรวจสอบ และผู้ว่าจ้างจะเป็นผู้กำหนดความเร็วลมที่ใช้ทดสอบจริงในภายหลัง
- ฏ) ติดตั้งประตูอพยพฉุกเฉินไม่น้อยกว่า ๒๐ ชุด (Emergency exit door) ต่อบานซาลา
- ฐ) ติดตั้งประตูปลายทางออกฉุกเฉิน ๒ ชุด (Emergency walkway door) ต่อบานซาลา
- ฑ) ติดตั้งส่วนประตูยึดติดอยู่กับที่(fixed screens)
- ฒ) กระจกที่ติดตั้งในระบบต้องเป็นกระจกนิรภัย(Temper -laminatedglass)เท่านั้น
- ณ) ติดตั้งอุปกรณ์ควบคุมการทำงานของประตูบานซาลาที่สามารถเก็บบันทึกข้อมูลการทำงานของประตู รวมถึงสามารถปรับแต่งค่า parameter ได้ โดยอุปกรณ์เหล่านี้ ต้องจัดให้มีจำนวนที่เพียงพอ และได้รับความเห็นชอบจากผู้ว่าจ้างก่อน
- ด) ติดตั้งอุปกรณ์รับส่งสัญญาณเพื่อตรวจสอบจุดจอดรถไฟฟ้า แบบ ๓ ตู้ แบบ ๔ ตู้ แบบ ๖ ตู้ แบบ ๗ ตู้ และ แบบ ๘ ตู้ โดยติดตั้งให้เพียงพอต่อการใช้งาน สำหรับรถไฟฟ้า ๙ ขบวน และสถานีรถไฟฟ้า ๗ สถานี

- ค) ติดตั้งอุปกรณ์รับส่งสัญญาณเพื่อคำสั่งเปิดปิดประตู โดยติดตั้งให้เพียงพอต่อการใช้งาน สำหรับรถไฟฟ้า ๔ ขบวน และ สถานีรถไฟฟ้า ๗ สถานี
- ด) ติดตั้งอุปกรณ์การแสดงผลสถานะอุปกรณ์ที่พื้นที่ขานชาลาและระบบ SCADA (สำหรับสถานี และศูนย์ซ่อมบำรุง) ผู้รับจ้างสามารถให้บริษัท Siemens หรือบริษัทอื่นใด ประเมินราคา และดำเนินการทำinterface กับ ระบบ SCADA ปัจจุบันของผู้ว่าจ้างโดยผู้รับจ้างต้องรับผิดชอบค่าใช้จ่ายทั้งหมดแต่ฝ่ายเดียว
- ท) ติดตั้งให้ชุดขับเคลื่อนและอุปกรณ์ต่างๆอยู่ฝั่งรางแต่ต้องออกแบบให้การปฏิบัติงานงานซ่อมบำรุงสามารถได้ในฝั่งขานชาลา

๕.๒.๒ ระบบจ่ายกำลังไฟฟ้า

- แหล่งจ่ายไฟฟ้าของประตูขานชาลาแบบสูงครึ่งบานต้องเชื่อมต่อกับ อุปกรณ์จ่ายไฟฟ้า M&E ในแต่ละสถานี
- แหล่งจ่ายไฟฟ้าของ ประตูขานชาลาแบบสูงครึ่งบานประกอบด้วย ๒ วงจรเรียงกระแสแปลง แรงดัน AC 380 V 50 Hz 3 เฟส ไปเป็นแรงดันDC โดยระบบแปลงแรงดันนี้เป็นการทำงานแบบคู่ขนาน ในกรณีเกิดการล้มเหลวของตัวใดตัวหนึ่ง ยังมีอีกตัวหนึ่งสามารถทำงานทดแทนได้
- ในแต่ละระบบแปลงแรงดันนี้ ต้องมีขนาดกำลังที่พอเพียงสำหรับขับเคลื่อนมอเตอร์ ของทุก ประตูขานชาลาแบบสูงครึ่งบานต่อ ๑ ขานชาลา
- แรงดันสำรองจะต้องไม่ขัดขวางระบบจ่ายไฟฟ้าหลัก ระบบไฟสำรองถูกเตรียมไว้จ่ายไฟฟ้า ให้ ประตูขานชาลาแบบสูงครึ่งบานผ่านชุดแบตเตอรี่

๕.๒.๓ ผู้รับจ้างต้องประสานงานกับทางผู้ว่าจ้างสำหรับเชื่อมต่อของประตูขานชาลาแบบสูงครึ่งบานกับโครงสร้างของสถานีโดยต้องไม่ทำให้โครงสร้างผิดไปจากเดิมและต้องทำการต่อสายดินของประตูขานชาลากับระบบสายดินของสถานี

๕.๒.๔ การติดตั้งประตูขานชาลา จะต้องไม่ล้ำเกินขอบขานชาลาและเขตโครงสร้าง (Structural guage) ตามแบบของผู้ว่าจ้าง ทั้งนี้การออกแบบต้องและการติดตั้งจะต้องได้รับความเห็นชอบจากผู้ว่าจ้าง ก่อน โดยตุ้รไฟฟ้าแต่ละตู้มี ๒ ประตูต่อหนึ่งด้านข้างและความกว้างของประตูขานชาลา คือ ๒,๓๐๐ มม.

๕.๒.๕ ผู้รับจ้างจะประสานงานกับผู้ว่าจ้างสำหรับการออกแบบระบบเชื่อมต่อสัญญาณ และ ความต้องการระหว่างระบบสัญญาณ และ ประตูขานชาลาแบบสูงครึ่งบานเพื่อให้สามารถทำงานได้ครบถ้วนทุกขั้นตอน

- ก) ระบบสัญญาณเปิดประตู
- ข) ระบบสัญญาณระบุตำแหน่งสำหรับรถไฟฟ้า แบบ ๓ ตู้ แบบ ๔ ตู้ แบบ ๖ ตู้ แบบ ๗ ตู้ และแบบ ๘ ตู้
- ค) ระบบสัญญาณปิดประตู

ในทางกลับกันระบบประตูชานชาลาแบบสูงครึ่งบานจะส่งสัญญาณประตูทุกบานปิดและล็อกหรือสัญญาณ Bypass ให้แก่รถไฟฟ้า

๕.๒.๖ ผู้รับจ้างต้องออกแบบ การเชื่อมต่อสัญญาณควบคุมการเปิดปิดประตูชานชาลา ให้ทำงานร่วมกับระบบควบคุมประตูรถไฟฟ้า จนได้สัญญาณที่ถูกต้อง

๕.๒.๗ ผู้รับจ้างจะต้องจัดหากล่องเชื่อมต่อสัญญาณและติดตั้งระบบประตูชานชาลาแบบสูงครึ่งบาน และร่วมประสานกับส่วนงาน ตู้รถไฟฟ้าและระบบไฟฟ้า ทั้งนี้ผู้รับจ้างต้องรับผิดชอบค่าใช้จ่ายเองทั้งสิ้น

๕.๒.๘ ผู้รับจ้างจะต้องประสานงานกับผู้ว่าจ้างในส่วนขอระบบอาณัติสัญญาณ เพื่อติดสติ๊กเกอร์เครื่องหมายสัญญาณลักษณะของจุดจอดรถไฟฟ้า เพื่อใช้เป็นจุดอ้างอิงในการบอกตำแหน่งจุดจอดรถไฟฟ้า โดยติดตั้งอุปกรณ์รับ-ส่งสัญญาณที่ตัวรถไฟฟ้า และบริเวณรางมาใช้กับระบบประตูชานชาลาแบบสูงครึ่งบาน (Signalling ไม่ได้หมายรวมถึงการ Interfaces โดยตรงกับระบบ Siemens แต่กำหนดให้ใช้สำหรับบังคับ การเปิดปิดประตูกันชานชาลาให้สัมพันธ์กับการเข้าจอดของขบวนรถไฟฟ้า โดยการกำหนดจุดจอด)

๕.๒.๙ การแสดงผลระยะไกล หรือสัญญาณเตือนใดๆ จะต้องเชื่อมต่อโดยตรงกับระบบ SCADA เดิมของระบบการเดินรถไฟฟ้า โดยจุดของการเชื่อมต่อ ต้องติดตั้งอยู่ในกล่องที่ติดตั้งข้างบริเวณประตูชานชาลาแบบสูงครึ่งบาน อุปกรณ์เชื่อมต่อสัญญาณนั้นจะต้องถูกจัดหาโดยผู้รับจ้าง และสายนำสัญญาณจะถูกจัดเรียงในกล่องไปยัง RTU สำหรับ ระบบ SCADA ของแต่ละสถานี และของศูนย์ควบคุมการเดินรถไฟฟ้า

๕.๒.๑๐ ระบบแสดงสถานะของประตูชานชาลา ประตูอพยพฉุกเฉินและระบบแจ้งเตือนจะถูกจัดเตรียมในห้อง SOR (Station operation room) ของแต่ละสถานี และ OCC (Operation control centre) ที่ ศูนย์ซ่อมบำรุง โดยผู้รับจ้างจะต้องติดตั้งให้สามารถใช้งานร่วม (Integrate) เป็นระบบ SCADA เดียวกันกับของระบบรถไฟฟ้า Airport Rail Link (ARL) ในปัจจุบัน

๕.๓ งานที่เกี่ยวข้อง

งานที่เกี่ยวข้องรวมถึงงานปรับเปลี่ยนติดตั้งเพิ่มเติมที่จำเป็นต่อระบบประตูลานชาลา เช่นงานระบบไฟฟ้า ระบบเครื่องกล (E & M) งานอาคารและโยธาที่สนับสนุนในการติดตั้ง ผู้รับจ้างต้องปฏิบัติ ตามข้อกำหนดดังต่อไปนี้

- ก) ผู้รับจ้างจะต้องออกแบบและติดตั้งระบบประตูลานชาลาให้ตรงกับข้อกำหนด รวมถึงการจัดเตรียมอุปกรณ์ที่จำเป็นทั้งหมดที่เกี่ยวข้องกับระบบไฟฟ้า ระบบเครื่องกลและระบบอาคาร เพื่อให้ตรงกับเงื่อนไขที่ได้รับโดยรูปแบบการทำงานของประตูลานชาลาจะต้องมีความปลอดภัยและใช้งานได้ง่าย
- ข) ผู้รับจ้างต้องทำการตรวจสอบและประเมินสภาพของโครงสร้างของพื้นขอบลานชาลา ก่อนที่จะทำการติดตั้งระบบประตูลานชาลาแบบสูงครึ่งบาน ในกรณีที่พบว่าสภาพโครงสร้างของพื้นขอบลานชาลาไม่เหมาะสม ผู้รับจ้างต้องทำการเสริมความแข็งแรงของพื้นขอบลานชาลานั้น โดยเป็นผู้รับผิดชอบค่าใช้จ่ายเอง
- ค) ผู้รับจ้างต้องปรับปรุงพื้นที่เท่าที่จำเป็นเพื่อให้เหมาะสมสำหรับติดตั้งอุปกรณ์ของระบบประตูลานชาลา ในห้องอุปกรณ์ต่างๆที่เกี่ยวข้องของสถานี
- ง) ผู้รับจ้างจะต้องก่อสร้างห้องเก็บแบตเตอรี่และอุปกรณ์ควบคุมระบบประตูลานชาลาที่บริเวณชั้นลานชาลาของแต่ละสถานี (รวมถึงการติดตั้งระบบปรับอากาศหลักและสำรอง) ทั้งนี้ต้องส่งแบบก่อสร้างให้ผู้ว่าจ้างเห็นชอบก่อน
- จ) ผู้รับจ้างต้องจัดการฝึกอบรม (Training technology transfer) กระบวนการออกแบบ ผลิต ติดตั้ง ทดสอบทุกขั้นตอน รวมถึงอบรม การปฏิบัติงานและการซ่อมบำรุง Operation and Maintenance (O&M) และจัดทำเอกสารประกอบการฝึกอบรม เอกสาร O&M (ภาษาไทย และภาษาอังกฤษ อยู่ในหน้าเดียวกัน) รวมถึงคู่มือต่างๆที่จำเป็น
- ฉ) ผู้รับจ้างจะจัดเตรียมงานinterfaces ที่จำเป็นทั้งหมดที่เกี่ยวข้อง ได้แก่ ระบบรับ-ส่งสัญญาณของขบวนรถไฟฟ้าและประตูลานชาลา ระบบ SCADA ระบบส่งจ่ายกำลังไฟฟ้า รวมถึงการทดสอบและ commissioning เพื่อให้แน่ใจว่าอุปกรณ์ต่างๆมีความปลอดภัยต่อการใช้งาน ทำงานได้อย่างถูกต้อง มีประสิทธิภาพตรงตามข้อกำหนด และไม่มีข้อบกพร่อง

๕.๔ ข้อกำหนดเพิ่มเติมของงานติดตั้งระบบประตูลานชาลาแบบสูงครึ่งบาน

๕.๔.๑ ระบบการติดตั้งประตูลานชาลาแบบครึ่งบานนั้น อุปกรณ์เหล่านั้นจะต้องสามารถประกอบ และติดตั้งที่ลานชาลาที่ดำเนินงาน ผู้รับจ้างต้องมีการบันทึกข้อมูลของการติดตั้งประตูลานชาลาและอุปกรณ์ทั้งหมดที่ติดตั้งในทุกๆครั้งที่ปฏิบัติงาน และต้องทำการรายงานส่งผู้ว่าจ้างภายในเช้าวันถัดไป ตลอดช่วงระยะเวลาการปฏิบัติงานตามสัญญาจ้างหรือจนกว่าจะสามารถส่งมอบงานได้โดยผู้รับจ้างจะต้องปฏิบัติตามข้อกำหนด อย่างเคร่งครัดดังต่อไปนี้

- ก) การปฏิบัติงานจะสามารถกระทำได้ในช่วงนอกเวลาให้บริการเท่านั้น กล่าวคือ ช่วงเวลาประมาณ ๐๑:๐๐-๐๕:๐๐น. หรือประมาณคืนละ ๓ ชั่วโมง
- ข) งานติดตั้งต้องไม่ส่งผลกระทบต่ออุปกรณ์รถไฟฟ้าและผู้โดยสาร รวมถึงการให้บริการเดินรถไฟฟ้าในช่วงเวลาปกติ
- ค) ในกรณีที่ต้องปฏิบัติงานในช่วงเวลาการให้บริการ ต้องไม่ส่งผลกระทบต่อผู้โดยสาร ทั้งนี้จะต้องได้รับความเห็นชอบจากผู้ว่าจ้างก่อน
- ง) การติดตั้งอุปกรณ์ยึดแน่นบนพื้นคอนกรีตลานชาลา ต้องติดตั้งอุปกรณ์ในระดับความลึกตามแบบที่ได้รับความเห็นชอบจากผู้ว่าจ้างแล้วเท่านั้นหากมีการเปลี่ยนแปลงใดๆจะต้องได้รับความเห็นชอบจากวิศวกรผู้ควบคุมงานหรือผู้ว่าจ้างก่อน
- จ) หากจำเป็น ให้เสริมความมั่นคงแข็งแรงของลานชาลาตามหลักวิชา โดยได้รับความเห็นชอบจากวิศวกรผู้ควบคุมงานหรือผู้ว่าจ้างก่อน
- ฉ) ความยาวลานชาลาและการวางแผนโครงสร้างประตูลานชาลาไปตามขอบลานชาลาอาจแตกต่างกันไปตามแต่ละลานชาลา ผู้รับจ้างต้องเป็นผู้รับผิดชอบดำเนินการสำรวจลานชาลาสถานที่ที่จะติดตั้งระบบประตูลานชาลาแบบสูงครึ่งบาน เพื่อตรวจสอบความถูกต้องของข้อมูลต่างๆของสภาพที่เป็นจริงในปัจจุบันก่อน โดยผู้รับจ้างเป็นผู้รับผิดชอบค่าใช้จ่ายทั้งหมด ในการติดตั้งระบบประตูลานชาลาแบบสูงครึ่งบานนี้

๕.๔.๒ ผู้รับจ้างจะต้องจัดทำแผนงานโดยละเอียด อย่างน้อยให้ประกอบด้วยวิธีการทำงาน ลำดับการติดตั้ง รายการวัสดุ ฯลฯ สำหรับระบบประตูลานชาลาแบบสูงครึ่งบาน โดยแผนงานนั้นต้องคำนึงถึงข้อจำกัดตามสภาพการทำงานภายในสถานีรถไฟฟ้าระบบปฏิบัติการเดินรถ รวมถึงผู้รับจ้างจะต้องปฏิบัติงานโดยคำนึงความปลอดภัยของระบบรถไฟฟ้าเป็นอันดับแรก

๕.๔.๓ ผู้รับจ้างต้องเตรียม คน เครื่องมือและอุปกรณ์ เครื่องจักร ที่จำเป็นที่ใช้ในการติดตั้ง เพื่อที่จะสามารถติดตั้งและทดสอบ ให้แล้วเสร็จตามเวลาที่กำหนด โดยต้องไม่มีผลกระทบต่อช่วงเวลาให้บริการการเดินรถไฟฟ้า

๕.๔.๔ หลังจากเสร็จการทำงานในแต่ละวัน ผู้รับจ้างจะต้องจัดเก็บวัสดุและอุปกรณ์ทั้งหมดออกจากพื้นที่ทำงานบนขานชาลา, เพื่อให้ขานชาลาปลอดจากวัสดุก่อสร้างหรือสิ่งอันตรายใดๆ และปลอดภัยต่อการโดยสาร

๕.๔.๕ ผู้รับจ้างต้องติดตั้งระบบประตูขานชาลาแบบสูงครึ่งบาน ประกอบชิ้นงานให้เป็นไปตามรูปแบบของข้อกำหนดอย่างถูกต้องและสมบูรณ์ในแต่ละวัน การทำงานของแต่ละขั้นตอนจะต้องแล้วเสร็จสมบูรณ์ตามแผนงานที่กำหนด ห้ามมีสิ่งกีดขวางต่างๆบนพื้นที่ขานชาลา ผู้รับจ้างจะต้องคำนึงถึงความปลอดภัยของผู้โดยสารบนพื้นที่ขานชาลาตลอดเวลา ในช่วงก่อน ระหว่าง และหลังการติดตั้งประตูขานชาลาแบบครึ่งบาน

๕.๔.๖ ผู้รับจ้างจะต้องออกแบบให้ส่วนฐานล่างที่รองรับการประกอบประตูขานชาลาให้ มีความมั่นคงปลอดภัยบนโครงสร้างขอบขานชาลาที่มีอยู่และมีผลกระทบน้อยที่สุดต่อระบบรถไฟฟ้า

๕.๔.๗ ด้วยข้อจำกัดด้านการปฏิบัติงานบนขานชาลา อุปกรณ์สำหรับติดตั้งระบบประตูขานชาลาแบบสูงครึ่งบานจะต้องจัดแบ่งเป็นส่วนๆ ให้เหมาะสมกับสภาพพื้นที่ที่จำกัดของบริเวณสถานี ผู้รับจ้างต้องเป็นผู้รับผิดชอบขนส่งอุปกรณ์ระบบประตูขานชาลาแบบสูงครึ่งบานไปยังพื้นที่ที่ติดตั้งเองทั้งนี้ แผนและวิธีการขนส่งอุปกรณ์ดังกล่าวจะต้องได้รับความเห็นชอบจากผู้ว่าจ้างก่อน

๕.๔.๘ อุปกรณ์หรือเครื่องมือที่รื้อการติดตั้งและอุปกรณ์ที่อยู่ระหว่างการติดตั้ง จะต้องมีการป้องกันหรือป้ายเตือนที่ชัดเจนเพื่อหลีกเลี่ยงอันตรายที่อาจเกิดขึ้นกับผู้โดยสาร

๕.๕ ความเชื่อถือได้ ความพร้อมในการให้บริการความสะดวกในการซ่อมบำรุง และความปลอดภัย (RAMS Reliability Availability Maintainability and Safety)

๕.๕.๑ ประสิทธิภาพการทำงานของชุดประตูขานชาลาจะถูกวัดผลโดยผู้ว่าจ้างภายหลังการส่งมอบงานตลอดช่วงระยะเวลารับประกัน ๒ ปีโดยผู้รับจ้างต้องเสนอรายงานวิเคราะห์ RAMS มาให้ผู้ว่าจ้างพิจารณาเห็นชอบก่อน(การดำเนินการใดๆ) ภายใน ๓๐ วันแรก นับถัดจากวันลงนามสัญญา ในกรณีพบสาเหตุการทำงานที่ผิดพลาดของระบบประตูขานชาลาในช่วงระยะเวลารับประกันที่ไม่ได้เกิดจากความบกพร่องหรือระบบของผู้ว่าจ้างให้ถือว่าเป็นความผิดพลาดที่เกี่ยวข้องกับระบบประตูขานชาลา ผู้รับจ้างจะต้องปรับปรุงแก้ไขให้เสร็จสมบูรณ์และใช้งานได้ดีตามเงื่อนไขสัญญา เว้นแต่ การแก้ไขข้อบกพร่องดังกล่าวผู้รับจ้างไม่สามารถแก้ไขได้ตามกำหนดรับประกัน ผู้รับจ้างจะต้องขยายเวลารับประกันออกไป ๖ เดือน แต่ไม่เกิน ๒๔ เดือนนับจากสิ้นสุดการรับประกันโดยระยะเวลาสูงสุดของการหาความบกพร่องนั้นๆ สามารถขยายเพิ่มออกไปได้ไม่เกิน ๒๔ เดือน

๕.๕.๒ ความเชื่อถือได้ของระบบประตูลานชาลาแบบสูงครึ่งบานจะถูกตรวจวัดการทำงานในแต่ละเดือนโดยอ้างอิงถึงผลรวมของระยะเวลาการทำงานที่ผิดพลาด คือเมื่อหนึ่งในประตูหรือทั้งสองบานของประตูลานชาลาแบบสูงครึ่งบานใดๆเกิดการผิดพลาดในช่วงการเปิดหรือปิดในขณะที่รถไฟฟ้าเข้าสู่สถานีหรือรถไฟฟ้าออกจากสถานีแล้ว เทียบกับจำนวนชั่วโมงที่ชุดประตูทำงาน ตามตารางการปฏิบัติการเดินรถไฟฟ้า

๕.๕.๓ ความผิดพลาดของการทำงานของชุดประตูจะไม่ถูกนำมาคำนวณหรือร่วมพิจารณา ในกรณีสาเหตุของความผิดพลาดนั้นไม่ได้เกิดขึ้นจากระบบประตูลานชาลาแบบครึ่งบาน

๕.๕.๔ สูตรในการคำนวณคือ

$$PSDA=(PSDC \times 100)/PSDS$$

โดย

PSDA หมายถึง ค่าความเชื่อถือได้ของระบบประตูลานชาลา(%)

PSDC หมายถึง ผลรวมของจำนวนชุดประตูคูณด้วยจำนวนชั่วโมงการทำงานที่เป็นปกติตามที่เกิดขึ้นจริงในเดือนนั้นๆซึ่งบันทึกโดยระบบ SCADA หรือ CMMS


PSDS หมายถึงผลรวมของจำนวนชุดประตูคูณด้วยจำนวนชั่วโมงการทำงานในเดือนที่ระบุไว้ในตารางเดินรถ


๕.๕.๕ เป้าหมายความเชื่อถือได้ของระบบประตูลานชาลาแบบสูงครึ่งบานต้องไม่น้อยกว่าหรือเท่ากับ ๙๙.๙๕ % โดยผู้รับจ้างจะต้องทำรายงานรับรองผลเสนอในที่ประชุมเป็นรายเดือนหรือตามที่มีการร้องขอ

๖. ข้อกำหนดในการออกแบบ

๖.๑ ข้อกำหนดเบื้องต้น

๖.๑.๑ ระบบประตูขานชาลาแบบสูงครึ่งบานจะต้องได้รับการออกแบบให้รองรับรถไฟฟ้าเข้าจอดที่ขานชาลาได้สูงสุดถึง ๑๐ ตู้ และในแต่ละขานชาลา ผู้รับจ้างต้องหาจำนวนชุดประตูที่เพียงพอตลอดความยาวขานชาลา เช่นส่วนของประตูบานเลื่อน ระยะห่างของประตูให้ตรงกับตำแหน่งของประตูรถไฟฟ้าทั้ง ๑๐ ตู้

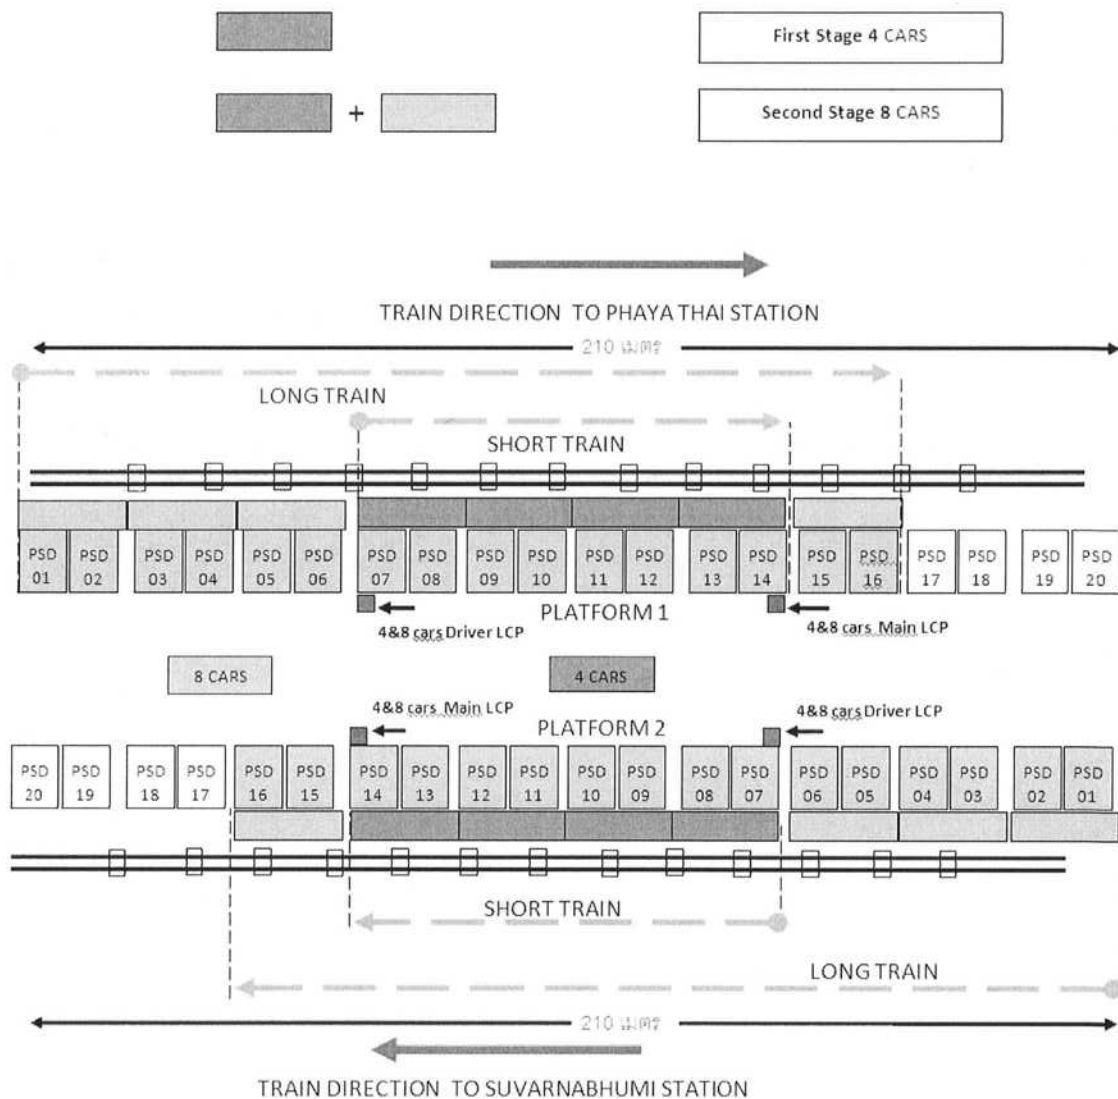

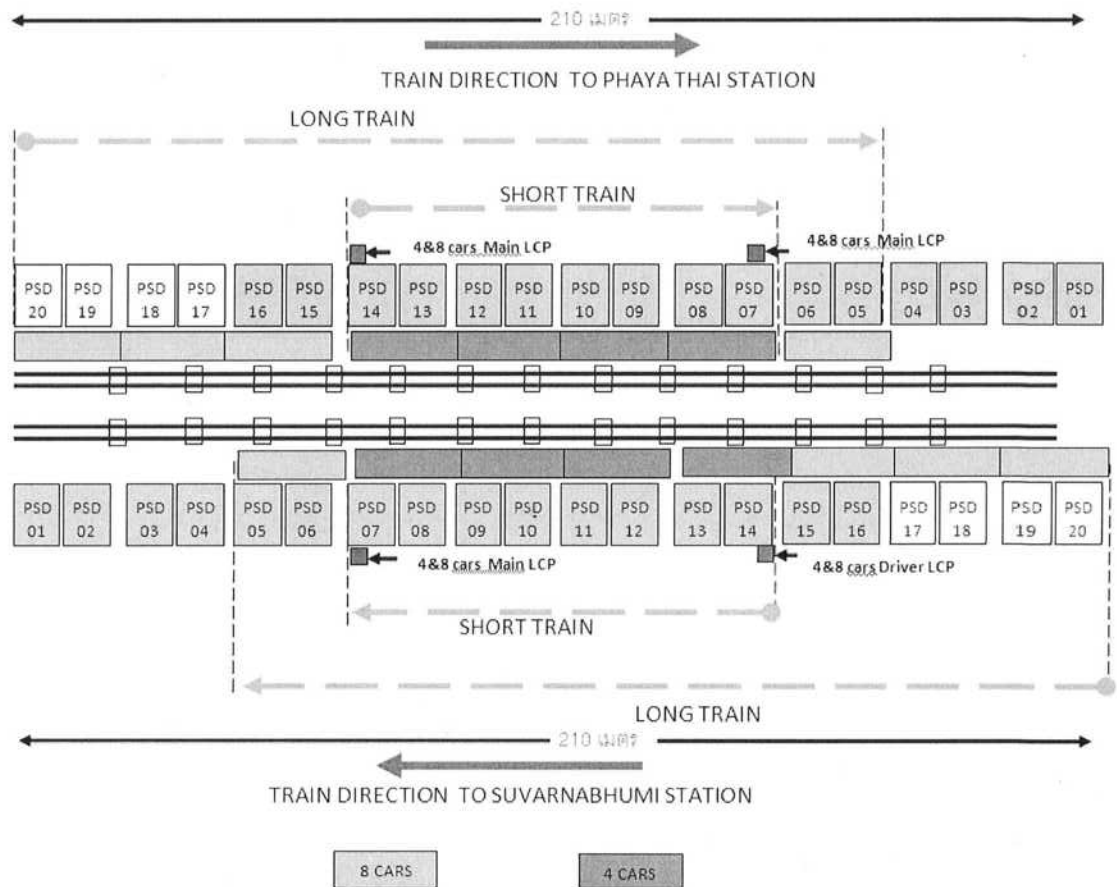

๖.๑.๒ ผู้รับจ้างจะต้องติดตั้งกลไกขับเคลื่อนให้กับประตูชานชาลาแบบสูงครึ่งบาน ทั้ง ๑๖ บาน และต้องมีส่วนควบคุมให้เพียงพอที่รองรับขบวนรถไฟฟ้า แบบ ๓ ตู้ แบบ ๔ ตู้ แบบ ๖ ตู้ แบบ ๗ ตู้ และแบบ ๘ ตู้

๖.๑.๓ ผู้รับจ้างจะจัดเตรียมจะต้องเตรียมตำแหน่งและแผนงาน สำหรับติดตั้งชุดกลไกขับเคลื่อนและชุดควบคุมในชุดประตูอีก ๔ บานต่อชานชาลาส่วนที่เหลือในอนาคต โดยไม่ต้องปรับเปลี่ยนการติดตั้งอุปกรณ์ประตูชานชาลาแบบครึ่งบาน รวมถึงเฟิร์มแวร์ และไม่ส่งผลกระทบต่อการใช้งาน

๖.๑.๔ ระบบประตูชานชาลาแบบสูงครึ่งบานต้องออกแบบให้สอดคล้องกับตำแหน่งจุดจอดรถไฟฟ้าของระบบอาณัติสัญญาณ ซึ่งประตูชานชาลาแบบสูงครึ่งบานต้องทำงาน ตรงกับจำนวนและตำแหน่งประตูรถไฟฟ้าโดยคำนึงถึงจำนวนความยาวของรถไฟฟ้า (Signalling ไม่ได้หมายถึงรวมถึงการ

Interfaces โดยตรงกับระบบ Siemens แต่กำหนดให้ใช้สำหรับบังคับ การเปิดปิดประตูกันชนขาลาให้สัมพันธ์กับการเข้าจอดของขบวนรถไฟฟ้า โดยการกำหนดจุดจอด)

๖.๑.๕ ระบบประตูขานขาลาแบบสูงครึ่งบานจะต้องปฏิบัติตามข้อบังคับของ NFPA 130, (2003) และ NFPA101 โดยเฉพาะอย่างยิ่งเรื่องทางออกฉุกเฉินจากรถไฟฟ้า ไปยังขานขาลา โดยไม่ต้องคำนึงถึงจุดจอดที่รถไฟฟ้าจอด อนึ่ง บารมีลักฉุกเฉินทั้งหมดต้องปฏิบัติตามมาตรฐาน EN1125

๖.๑.๖ การออกแบบโครงสร้างของประตูขานขาลาแบบสูงครึ่งบาน จะต้องคำนึงถึงผลกระทบจากแรงดันอากาศดังต่อไปนี้

- ก) คำนึงถึงแรงดันลมจากความเร็วสูงสุดในขณะรถไฟฟ้าเข้าสู่และออกจากสถานี(๑๗๖ กิโลเมตรต่อชั่วโมง) หรือขณะวิ่งผ่านสถานีใดๆ รวมถึงลักษณะทางกายภาพของรถไฟฟ้า และโครงสร้างพื้นฐานของการก่อสร้าง
- ข) แรงดันลมที่ระดับชั้นขานขาลาของสถานี
- ค) ความหนาแน่นของผู้โดยสาร
- ง) ความสามารถในการรับแรงของประตูขานขาลา ผู้รับจ้างจะต้องแสดงให้เห็นถึงผลการวิเคราะห์ ว่าการออกแบบที่นำเสนอมานั้น สามารถรองรับสภาวะการณ์ที่เลวร้ายที่สุดได้ (แรงลม+ความหนาแน่นของผู้โดยสาร) โดยไม่เกิดการเสียรูปแบบถาวร

๖.๑.๗ ในทุกๆขานขาลา ระบบประตูขานขาลาแบบสูงครึ่งบาน จะทำงานรองรับการเดินรถไฟฟ้า ตามทิศทางใดทิศทางหนึ่งเท่านั้น

๖.๑.๘ ชุดควบคุมด้วยมือและตัวแสดงสถานะการทำงานของระบบประตูขานขาลาแบบสูงครึ่งบานสำหรับเจ้าหน้าที่ ส่วนชุดควบคุมนั้น จะถูกติดตั้งไว้ในสถานที่ที่เหมาะสมบนขานขาลาและมีการป้องกันและใช้สำหรับเจ้าหน้าที่ที่ได้รับอนุญาตเท่านั้น ผู้รับจ้างต้องเสนอชุดอุปกรณ์ควบคุมด้วยมือ และตัวแสดงการทำงาน ในเอกสารที่ผ่านอนุมัติ

๖.๑.๙ แต่ละชุดของประตูขานขาลาต้องมีอุปกรณ์ครบถ้วน โดยประกอบด้วยอุปกรณ์สองชุดที่แยกจากกัน ชุดส่งกำลังสำหรับประตูเลื่อน ฉากประตูบานเลื่อนจะต้องจัดให้เปิดกว้างจนสุดไม่น้อยกว่า ๒,๓๐๐ มิลลิเมตรของความกว้างของประตูรถไฟฟ้าที่เปิดกว้างสุด

๖.๑.๑๐ ระบบขับเคลื่อนประตูแต่ละบานจะรวม ชุดล๊อค, ซึ่งจะทำการเกี่ยวจับเมื่อประตูถูกปิดอย่างสมบูรณ์ ป้องกันประตูถูกเปิดโดยผู้โดยสารบนขานขาลา ชุดล๊อคจะปลดอัตโนมัติเมื่อประตูถูกเปิด

โดยระบบขับเคลื่อน ระบบประตูขานชาลาแบบสูงครึ่งบานจะต้องใช้งานร่วมกับอุปกรณ์ควบคุมประตูซึ่งมีอายุการใช้งานอย่างน้อย ๑๕ ปี อ้างอิงตามการบันทึกการใช้งานภายในโครงการประตูขานชาลาแบบสูงครึ่งบานโครงการอื่น ทั้งนี้ผู้รับจ้างจะต้องนำหลักฐานอ้างอิงที่เชื่อถือได้ มาขอความเห็นชอบจากผู้ว่าจ้าง

๖.๑.๑๑ ระบบประตูขานชาลาแบบสูงครึ่งบานจะต้องออกแบบให้รองรับขบวนรถไฟแบบ ๓ ตู้ แบบ ๔ ตู้ แบบ ๖ ตู้ แบบ ๗ ตู้ และ แบบ ๘ ตู้รวมถึงออกแบบให้รองรับการขยายขบวนในอนาคตเป็น แบบ ๑๐ ตู้

๖.๑.๑๒ กลไกประตูแต่ละประตูจะทำงานร่วมกับสลักล็อกอัตโนมัติ ซึ่งจะทำงานเมื่อประตูถูกปิดเพื่อป้องกันประตูถูกเปิดโดยผู้โดยสารบนขานชาลา สลักล็อกจะปลดอัตโนมัติ เมื่อกลไกการเปิดประตูเริ่มทำงาน

๖.๑.๑๓ การเปลี่ยนอุปกรณ์หรือแก้ไขความผิดพลาดอุปกรณ์ทั้งหมด จะต้องสามารถเข้าถึงอุปกรณ์ทั้งหมดจากด้านขานชาลา รวมถึงสามารถซ่อมบำรุงรักษาอุปกรณ์ เปลี่ยนอุปกรณ์ภายในระยะเวลาไม่เกิน ๓ ชั่วโมง ยกเว้นงานของกรอบโครงสร้างและการติดตั้งกระจก

๖.๑.๑๔ รูปแบบและ วิธีการติดตั้งกระจกเพื่อซ่อมแซม เพื่อบำรุงรักษา จะต้องออกแบบและดำเนินการให้สามารถเปลี่ยนจากด้านขานชาลาในกรณีที่เกิดการแตก

๖.๑.๑๕ การเชื่อมต่ออุปกรณ์ไฟฟ้าทุกตัวชั่วคราวต่างๆ จะต้องทำเครื่องหมายอย่างชัดเจน ปลั๊กที่มีรูปแบบเหมือนกันและติดตั้งอยู่ใกล้กัน จะต้องออกแบบการป้องกันไม่ให้เกิดการเสียบผิดช่องช็อกเกิด

๖.๒ ข้อกำหนดด้านความปลอดภัย

๖.๒.๑ ความปลอดภัยของผู้โดยสารเป็นความสำคัญสิ่งแรกที่ต้องพิจารณาถึงในการออกแบบและก่อสร้างระบบประตูขานชาลาแบบสูงครึ่งบานในทางปฏิบัติงานระบบควบคุมประตูและระบบตรวจสอบสถานะจะต้องสมบูรณ์และปลอดภัยที่สำคัญต้องสอดคล้องกับข้อบังคับด้านความปลอดภัยของข้อบังคับของระบบรถไฟ ผู้รับจ้างต้องเตรียมข้อมูลมาตรฐานสากลต่างๆที่เกี่ยวข้องกับระบบประตูขานชาลาแบบสูงครึ่งบาน โดยคำนึงถึงการออกแบบและดำเนินงานที่มีประสิทธิภาพและปลอดภัย ทั้งนี้อย่างน้อยต้องครอบคลุมการปฏิบัติให้เป็นไปตามมาตรฐานดังต่อไปนี้

-EN 50126 :Railway Applications –ความน่าเชื่อถือ, ความพร้อม,การบำรุงรักษาและความปลอดภัย (RAMS)

- EN1475 :Railway Applications – การเข้าพื้นที่โครงสร้างของขบวนรถไฟ Bodyside Entrance Systems for rolling stock
- NFPA 130 :คู่มือแนะนำการขนส่งและผู้โดยสารระบบรถไฟฟ้า Fixed guideway transit and passenger rail systems
- EN 1125 :บาร์แบบผลัก: ความปลอดภัยและอุปกรณ์ทางออกฉุกเฉิน push bar: panic and emergency exit devices
- NFF 16101: Grid 6 และ DIN 5510-2, S3SR1 : การทนความร้อน Fire behaviour
- EN 50122 :Railway applications: การติดตั้ง– ความปลอดภัยของระบบไฟฟ้า และวงจรป้องกัน
- EN 50129 : Railway applications: การสื่อสาร ระบบส่งสัญญาณและระบบประมวลผล, ความปลอดภัยที่เกี่ยวข้องกับระบบอิเล็กทรอนิกส์สำหรับการส่งสัญญาณ
- IEC 60364 : ติดตั้งระบบไฟฟ้าสำหรับอาคาร
- EN 50128: Railway applications: การสื่อสาร ระบบส่งสัญญาณและระบบประมวลผล, ซอฟต์แวร์สำหรับการควบคุมรถไฟฟ้า และระบบป้องกัน
- EN 61-000-6-2: ความเข้ากันได้ทางแม่เหล็กไฟฟ้า – มาตรฐานการป้องกัน สำหรับสภาพแวดล้อมอุตสาหกรรม Electromagnetic compatibility
- EN 61-000-6-4 : ความเข้ากันได้ทางแม่เหล็กไฟฟ้า – มาตรฐานการปล่อยสำหรับ สภาพแวดล้อมอุตสาหกรรม : Electromagnetic compatibility
- ISO 2768 mk : ความคลาดเคลื่อนการผลิต
- EUROCODE 3 or EN 15085 : ความปลอดภัยการเชื่อม
- EN 12543, EN 12150 : Glass
- BS EN 50205 : safety relays
- BS EN 61034,EN 60754-1 : สายไฟและสายเคเบิล Wires and cables

๖.๒.๒ ผู้รับจ้างจะต้องเตรียมรายงานการวิเคราะห์ความเสี่ยงและ การศึกษาออกแบบความปลอดภัยให้สอดคล้องกับข้อย่อ ๕.๕ ข้างต้น ผู้รับจ้างจะต้องแสดงให้เห็นถึงวิธีการออกแบบและเทคนิคที่นำมาใช้เพื่อให้แน่ใจว่าระบบประตูขานชาลาแบบสูงครึ่งบานจะใช้งานได้อย่างปลอดภัย ถึงแม้ว่าระบบอาจทำงานผิดพลาดบางประการทั้งนี้ ผู้รับจ้างต้องพิสูจน์ โดยการวิเคราะห์อย่างละเอียดว่า โดยทั่วไปสามารถดำเนินการออกแบบ ติดตั้ง และทดสอบระบบประตูขานชาลาแบบสูงครึ่งบานให้เป็นไปตามเกณฑ์ค่าความปลอดภัย ที่ระดับ SIL 3 (Safety Integrity Level 3) กรณีหากมี functions การใช้งานบางประการที่ผู้รับจ้างประสงค์ขอใช้เกณฑ์ค่าความปลอดภัย ที่ระดับอื่นใด จะต้องเสนอให้ผู้ว่าจ้างพิจารณาเห็นชอบก่อน โดยคำตัดสินของผู้ว่าจ้างถือเป็นข้อยุติที่ผูกพันและยอมรับโดยคู่สัญญาทั้งสองฝ่าย

๖.๒.๓ จะต้องไม่มีส่วนหนึ่งส่วนใดของฉากประตูเลื่อนใดๆ หรือระบบควบคุมหรือส่วนประกอบอื่นๆ ที่ใช้ในการระบบประตูขานชาลาแบบสูงครึ่งบานที่สามารถทำให้เกิดอันตรายกับผู้โดยสารและ ต้องให้ความสำคัญเป็นพิเศษกับระบบตรวจจับสิ่งกีดขวางที่ติดอยู่ที่ฉากประตูเลื่อนทั้งนี้ผู้รับจ้างจะต้องเสนอระบบตรวจจับสิ่งขวางฯ ดังกล่าวมาให้ผู้ว่าจ้างเห็นชอบก่อน

๖.๒.๔ ระบบประตูขานชาลาแบบสูงครึ่งบานจะต้องไม่มีข้อบกพร่องใดๆ ที่จะก่อให้เกิดการบาดเจ็บต่อผู้โดยสารและบุคลากรและต้องไม่มีอุปกรณ์ใดๆ ที่คาดว่าจะทำให้เกิดประตูเปิดใช้งานโดยไม่ได้ตั้งใจ

๖.๒.๕ ระบบประตูขานชาลาแบบสูงครึ่งบานจะต้องรวมอุปกรณ์ตรวจเช็คการทำงานบานประตูเลื่อนตามที่อธิบายไว้ในหัวข้อ ๖.๒.๓ สำหรับแสดงว่าบานประตูเลื่อนและประตูฉุกเฉินถูกปิดและล็อก

๖.๒.๖ สัญญาณปิด และล็อก จะต้องมีการ แสดงสถานะการทำงานในรูปแบบสัญญาณไฟส่องสว่างบนขานชาลาดำแหน่งของไฟแสดงสถานะขานชาลาจะต้องอยู่ในจุดที่คนขับรถไฟฟ้าสามารถสังเกตเห็นได้อย่างชัดเจนจากตำแหน่งที่นั่งของพวกเขา สถานะประตูบานเลื่อนทุกบานปิดและล็อกแสดงอยู่ในสถานะของประตูใน HHPSD monitoring

๖.๒.๗ ในกรณีเกิดความผิดพลาดของสัญญาณปิด หรือล็อก ในขณะที่ตรวจสอบและพบว่าประตูบานเลื่อนและประตูฉุกเฉินยังปิดอยู่ปกติ ระบบสามารถอนุญาตให้เจ้าหน้าที่ทำการ Override ด้วยมือได้ โดยอุปกรณ์ดังกล่าวจะจัดไว้ให้บนขานชาลาที่สามารถเข้าถึงได้โดยเจ้าหน้าที่ที่รับอนุญาตเท่านั้นโดยสัญญาณ Override นี้เป็นสัญญาณ bypassClose and lock (สัญญาณข้ามการยืนยันการปิดประตู) เพื่อให้รถไฟฟ้าจะสามารถออกจากสถานี และการใช้งานอุปกรณ์ “Override” จะต้องถูกบันทึกไว้ด้วย

๖.๒.๘ เมื่อรถไฟฟ้าได้ออกจากโซนสถานีอย่างสมบูรณ์แล้วหลังจากที่ยืนยันการใช้สัญญาณ Override ระบบประตูขานชาลาแบบสูงครึ่งบาน จะต้องยกเลิกสัญญาณ Overrideทันที เพื่อให้แน่ใจว่า

วงจรตรวจสอบกลับสู่สภาพปกติ รวมทั้งสถานะ และข้อมูลความผิดปกติต่างๆ (ถ้ามี) การใช้สัญญาณ Override สัญญาณที่แสดงจะต้องไปแสดงที่เครื่องHHPSD monitor ที่ห้อง “SOR”ด้วย

๖.๒.๙ การแสดงสถานะเตือนของประตูบานเลื่อนและประตูฉุกเฉินจะต้องทำงานผ่านระบบ SCADAโดยแสดงผลที่ห้องควบคุมของสถานีและห้องควบคุมการเดินรถ

๖.๒.๑๐ ส่วนประตูฉุกเฉิน นั้นต้องใช้ในการเปิดเข้าไปในฝั่งชานชาลา ส่วนประกอบตัวล็อกจะต้องติดตั้งกับที่บาร์หลักที่อยู่ด้านในรางรถไฟฟ้ามตามมาตรฐานEN1125 เพื่อให้ผู้โดยสารสามารถเข้าไปถึงชานชาลาในกรณีเกิดเหตุฉุกเฉิน และผู้ที่ได้รับอนุญาตที่อยู่ด้านชานชาลาก็สามารถที่จะปลดล็อกด้วยกุญแจพิเศษและเปิดประตูฉุกเฉินได้ โดยไม่ต้องจับที่ตัวจับฉุกเฉิน หรือบาร์หลักฉุกเฉิน

๖.๒.๑๑ ประตูสายทางเดินฉุกเฉินจะเป็นประตูฉุกเฉินที่เปิดไปสู่ชานชาลาเท่านั้น และจะต้องมีมือจับฉุกเฉินหรือกลไกบาร์หลักในด้านรางรถไฟฟ้ามเพื่อให้สามารถเข้าถึงชานชาลาจากฝั่งด้านรางรถไฟฟ้ามเท่านั้น และจะถูกล็อกเมื่อปิดกลไกประตูทางเดินฉุกเฉินจะไม่สามารถเปิดเข้าไปทางรางรถไฟฟ้ามได้ด้วยวิธีปกติ ส่วนประกอบของระบบล็อกจะติดตั้งกับที่จับฉุกเฉินหรือบาร์หลักตามมาตรฐานEN1125 โดยทางเดินฉุกเฉินออกแบบให้ผู้โดยสารอพยพออกจากรางรถไฟฟ้าม สามารถเข้าไปส่วนชานชาลาจากทางเดินฉุกเฉินได้ รวมถึงผู้ที่ได้รับอนุญาตที่อยู่ด้านชานชาลาสามารถที่จะปลดล็อกด้วยกุญแจพิเศษเพื่อเปิดประตูฉุกเฉินโดยไม่ต้องเปิดใช้งานตัวจับฉุกเฉิน หรือบาร์หลัก

๖.๒.๑๒ ระบบประตูชานชาลาแบบสูงครึ่งบาน มีส่วนโครงสร้างโลหะที่ต้องสัมผัสกับผู้โดยสารหรือพนักงานของสถานี ดังนั้นทุกชิ้นส่วนโลหะของประตูชานชาลาแบบครึ่งบาน จะถูกเชื่อมไปยังระบบสายดินของสถานี

๖.๒.๑๓ ระบบประตูชานชาลาแบบสูงครึ่งบานจะต้องเชื่อมต่อกับสายดิน ผู้รับจ้างจะต้องประสานงานกับทาง ผู้ว่าจ้างสำหรับรายละเอียดการเชื่อมต่อ

๖.๒.๑๔ ผู้รับจ้างจะต้องให้ข้อมูลรายละเอียดและประเภทผลการทดสอบที่แสดงให้เห็นว่า กระชกที่ทำการติดตั้งนั้นตรงตามแบบ ถูกต้องตามประเภท รวมถึงผลการวิเคราะห์ความเสี่ยงของอุปกรณ์

๖.๒.๑๕ ประตูทุกบานจะต้องสอดคล้องกับมาตรฐาน และ กระชกต้องเป็นกระชกนิรภัย (Temper laminated glass) เป็นไปตามข้อกำหนดของการวิเคราะห์ความเสี่ยง โดยจะมีอันตรายเพียงเล็กน้อยต่อผู้โดยสารในกรณีที่กระชกเกิดการแตก เศษกระชกนั้นจะถูกเก็บติดไว้ในชั้นแผ่น laminated

๖.๓ คุณสมบัติของอุปกรณ์ที่เกี่ยวข้องกับผู้โดยสาร

๖.๓.๑ ประตูบานเลื่อนจะต้องไม่ออกแรงปิดรวมไม่มากกว่า ๑๔๐ นิวตัน

๖.๓.๒ เวลาสำหรับปลดล็อกและเปิดประตูจะต้องไม่เกิน ๓.๕ วินาที เวลาปิดและล็อกสลักจะต้องไม่เกิน ๔ วินาที และจะทำได้ในความเร็วสูงสุด ๐.๖ เมตร/วินาที ความเร็วในการเปิดและปิดประตูแต่ละบานจะแตกต่างกันไม่เกิน $\pm 10\%$ เมื่อเทียบกับประตูอื่นที่อยู่ติดกันบนขบวนขาลาเดียวกัน ความเร็วของการเปิด/การปิด ของประตูบานเลื่อนแต่ละบานจะต้องสามารถปรับแต่งในแต่ละบาน

๖.๓.๓ ในระหว่างการทำงานของประตูขบวนขาลาแบบปกติ, การเคลื่อนไหวของประตูบานเลื่อนจะเป็นไปอย่างราบรื่น การควบคุม จะไม่มีการกระตุก หรือการเคลื่อนไหวที่รุนแรง

๖.๓.๔ ประตูบานเลื่อนจะรวมถึงระบบตรวจจับสิ่งกีดขวาง, ซึ่งจะต้องมีความสามารถในการตรวจจับสิ่งกีดขวางที่ทำให้เกิดช่องว่างมากกว่า ๖ มิลลิเมตร ระหว่างคู่ของประตูบานเลื่อน ในกรณีที่การกีดขวางมีช่องว่างน้อยกว่า ๖ มิลลิเมตร ประตูบานเลื่อนจะปิดปกติ การบีบอัดของขอบซิลยางประตูบานเลื่อน จะสามารถให้ตัวและเอาสิ่งกีดขวางออกได้

๖.๓.๕ ถ้าในขณะที่ประตูกำลังปิด เกิดตรวจพบการกีดขวางก่อนที่จะปิดสนิท ชุดประตูจะเปิดใหม่อีกครั้งเพื่อเปิดให้สามารถเอาสิ่งกีดขวางออกได้ ขั้นตอนไปชุดประตูจะพยายามปิดอย่างช้าๆ อีกครั้ง ในกรณีที่ประตูล้มเหลวในการปิด ๓ ครั้งติดต่อกัน ประตูนั้นจะหยุดการทำงาน ในกรณีที่ประตูได้หยุดการเคลื่อนไหวตามสภาพนี้ เจ้าหน้าที่จะต้องทำการปิดประตูด้วยมือหรือด้วยคำสั่งปิด

๖.๓.๖ ผู้โดยสารสามารถเปิดประตูบานเลื่อนอย่างง่ายได้จากด้านรางรถไฟ เพื่อที่จะได้เข้าถึงขบวนขาลาในกรณีฉุกเฉิน ประตูฉุกเฉินทั้งหมดจะเปิดเข้ามาทางฝั่งขบวนขาลาและจะไม่สามารถเปิดเข้าทางฝั่งราง และประตูจะต้องสามารถให้ผู้ได้รับอนุญาตบนขบวนขาลาเปิดชุดสลัก และเปิดประตูด้วยมือโดยใช้กุญแจพิเศษ และความผิดพลาดต่างๆของอุปกรณ์จะไม่มีผลต่อการเปิดประตูบานเลื่อนด้วยมือเมื่อกลไกเปิดประตูทำงาน

๖.๔ แหล่งจ่ายไฟฟ้าล้มเหลว

แหล่งจ่ายไฟฟ้า 380 V, 50 Hz 3 เฟสจะต้องเชื่อมต่อกับแผงจ่ายกระแสไฟฟ้าของระบบประตูขบวนขาลาแบบสูงครึ่งบาน ระบบประตูขบวนขาลาแบบสูงครึ่งบานจะต้องมีระบบแบตเตอรี่สำรองของระบบ โดยอุปกรณ์แบตเตอรี่สำรองนี้ จะต้องจ่ายกระแสไฟฟ้าให้กับประตูขบวนขาลาทั้ง ๒ ฝั่ง โดยจะต้องสามารถใช้งานได้นานอย่างน้อย ๓๐ นาที และสามารถรับการปิด/เปิด ประตูได้ ๑๐ รอบ แต่ต้องเสนอให้ผู้ว่าจ้าง

พิจารณาเห็นชอบว่าขานชาลา ๒ ฝั่งนั้นไม่ควรจะทำงานแบบปิดหรือเปิดพร้อมๆ กัน หรือไม่ อย่างไร ทั้งนี้จะต้องมีการออกแบบรูปแบบการใช้งานที่ถูกต้องเหมาะสมให้กับเจ้าหน้าที่สถานี

๖.๕ ระบบกลไกขับเคลื่อน

ระบบกลไกต้องประกอบด้วยระบบขับเคลื่อนแบบระบบ Belt หรือ แบบระบบ Screw driving หรือแบบระบบ Rack and roller pinion drive เป็นต้น ตัวอุปกรณ์ติดตั้งบนคานโครงสร้างที่เป็นชุดกลไก และยึดติดกับด้านล่างโครงบานประตู มี DC brushless motor ทำหน้าที่ในการขับเคลื่อนอุปกรณ์ระบบ Beltหรือระบบ Screw drivingหรือระบบ Rack and roller pinion drive นั้น เป็นประเภทที่มีความทนทานสูง มีอายุการใช้งาน ได้ไม่น้อยกว่า ๑๕ ปี (MTBF)และสามารถช่วยลดค่าใช้จ่ายในการซ่อมบำรุงรักษา

๖.๖ เสียงรบกวน และการสั่นสะเทือน

๖.๖.๑ ประตูขานชาลาแบบสูงครึ่งบานจะต้องเงียบในขณะที่ทำงาน และปราศจากเสียงรบกวนและการสั่นสะเทือน

๖.๖.๒ ประตูขานชาลาแบบสูงครึ่งบานจะปราศจากเสียงรบกวน และการสั่นขณะที่รถไฟฟ้าเคลื่อนที่เข้า-ออกสถานี

๖.๖.๓ ประตูจะไม่สร้างเสียงรบกวนเกินกว่า ๗๓ เดซิเบลหรือตามมาตรฐานสากล แล้วแต่ค่าไหนจะน้อยกว่า

๖.๖.๔ ผู้รับจ้างต้องปฏิบัติตามข้อกำหนดเรื่องเสียงรบกวนและการสั่นสะเทือน โดยจะต้องปฏิบัติตามเงื่อนไขภาระผูกพัน นอกจากนี้เมื่ออ้างอิงถึงสัญญา ผู้รับจ้างต้องทำแผนควบคุมเสียงรบกวนและการสั่นสะเทือน โดยจะต้องแสดงให้เห็นว่าผู้รับจ้างสามารถจัดการ เรื่องเสียงรบกวนและการสั่นสะเทือนได้อย่างไร โดยอ้างอิงถึงการจัดการควบคุมเสียงและการสั่นสะเทือน ในส่วน Interfaces ของระบบ E&M อื่นๆ ในรถไฟฟ้า และสภาพแวดล้อมภายนอกกระบบรถไฟฟ้าด้วย

๖.๗ มาตรฐานEMC

ผู้รับจ้างจะต้องปฏิบัติตามข้อกำหนดของ EMC ตามมาตรฐาน EN 61000-6-4 และ EN 61000-6-2 โดยอ้างอิงตามในแผนการรับประกัน ผู้รับจ้างจะต้องทำแผนควบคุม EMC แผนควบคุมและจัดการ EMC นั้นต้องอ้างอิงไปแผนระบบจัดการEMC ที่ใช้โดยแพร่หลาย โดยผู้รับจ้างจะต้องหาวิธีการควบคุม EMC กับระบบ M&E อื่นๆ ในรถไฟไฟฟ้า และสภาพแวดล้อมภายนอกระบบรถไฟไฟฟ้า จนกว่าจะได้รับความเห็นชอบจากผู้ว่าจ้าง

๗. การควบคุมและการตรวจสอบ

๗.๑ การเปิดและการปิดของประตูขานชาลา

๗.๑.๑ เมื่อรถไฟฟ้ายู่ในตำแหน่งที่ถูกต้องบนขานชาลาระบบประตูขานชาลาแบบสูงครึ่งบานจะได้รับสัญญาณว่ารถไฟฟ้ายอดตรงตำแหน่ง หลังจากนั้นจะมีสัญญาณคำสั่งประตูซึ่งมาจากรถไฟฟ้านำมา ระบบ Wireless เพื่อให้ทั้งเปิดและปิดประตูขานเลื่อน สัญญาณคำสั่งเปิดและปิดจะสอดคล้องกับการทำงานของประตูผู้โดยสาร และต้องทำให้มั่นใจว่าประตูผู้โดยสารบนรถไฟฟ้ายจะตรงตำแหน่งกับประตูขานเลื่อนที่ขานชาลา

๗.๑.๒ การทำงานของการเปิดประตูขานเลื่อนจะต้องสัมพันธ์กับประตูผู้โดยสารบนรถไฟฟ้าย โดยจะมีช่วงเวลาที่ช้ากว่ากันเล็กน้อยโดยประตูผู้โดยสารบนรถไฟฟ้ายเริ่มเปิดก่อน ประตูขานชาลาถึงเปิดตาม ในทำนองเดียวกันการทำงานของประตูขานเลื่อน นอกจากจะต้องสัมพันธ์กับประตูผู้โดยสารบนรถไฟฟ้าย ต้องทำให้แน่ใจว่าประตูผู้โดยสารบนรถไฟฟ้ายปิดที่หลังประตูขานชาลา ในการทำงานจะมีช่วงช้ากว่ากันเล็กน้อยในการให้บริการกับรถไฟฟ้าย เวลาที่แตกต่างกันของทั้งปิดและเปิดขานประตูเลื่อนทั้ง ๒ ขาน เมื่อเทียบกับการทำงานของประตูผู้โดยสารบนรถไฟฟ้ายจะต้องเหมือนกันทุกสถานี

๗.๑.๓ ในกรณีที่มีความผิดพลาดในการส่งสัญญาณจาก ด้านรถไฟฟ้าย หรืออุปกรณ์รับสัญญาณ จุดจอดจะต้องใช้การทำงานส่งคำสั่งควบคุมประตูแบบ Local ที่มีอุปกรณ์ควบคุมด้วยมืออยู่ใกล้ประตูขานชาลาและมีเฉพาะพนักงานที่ได้รับอนุญาตเท่านั้นจึงจะสามารถใช้งานเพื่อเปิดหรือปิดประตูขานเลื่อนด้วยตัวเองโดยต้องสอดคล้องกับความยาวของขบวนรถไฟฟ้าย และในกรณีที่มีการใช้อุปกรณ์นี้ จะมีข้อความที่เกี่ยวข้องจะถูกส่งไปห้อง SOR และศูนย์ควบคุมการเดินรถ

๗.๒ การแสดงสถานะของประตูขานชาลา

๗.๒.๑ การกำหนดหมายเลขของประตู

ประตูแต่ละชุดจะได้รับการกำหนดและทำเครื่องหมายเพื่อแสดงหมายเลขของแต่ละประตู ในกรณีที่มีความผิดพลาดของชุดประตูข้อความที่เกี่ยวข้องจะถูกส่งไปแสดงที่ห้องSORและศูนย์ควบคุมการเดินรถระบุความผิดพลาดกับหมายเลขของชุดประตูและพื้นที่ที่ตั้งของขานชาลาที่เกี่ยวข้อง

๗.๒.๒ ไฟแสดงสถานะเปิดประตูบานเลื่อน

แต่ละประตูบานเลื่อนจะมีส่วนไฟสัญญาณแสดงสถานะ “ประตูเปิด” ซึ่งจะเป็นสีเหลืองอำพันไฟแสดงสถานะจะส่องสว่างเมื่อประตูบานเลื่อนเปิดอยู่และดับเมื่อประตูบานเลื่อนปิดและล็อก

๗.๒.๓ อุปกรณ์ตรวจสอบสถานะประตูบานเลื่อน

๗.๒.๓.๑ อุปกรณ์ตรวจสอบสถานะประตูบานเลื่อนจะถูกวางตำแหน่งที่แน่ใจว่า ตัวอุปกรณ์จะไม่ได้รับผลกระทบจากการเคลื่อนที่ของประตูบานเลื่อนหรือจากส่วนประกอบที่ติดตั้งอยู่ อุปกรณ์ตรวจสอบประตูบานเลื่อน จะตรวจสอบและแสดงให้เห็นว่าประตูบานเลื่อนถูกปิดหรือเปิดอย่างถูกต้อง โดยอุปกรณ์ดังกล่าวจะต้องมีขีดความสามารถตรวจจับสิ่งกีดขวางที่มีขนาด ๖ มิลลิเมตรหรือมากกว่า และป้องกันไม่ให้ประตูบานเลื่อนปิด

๗.๒.๓.๒ ตัวแสดงสถานะประตูทุกบานกรณีเปิดและล็อก และกรณีเปิดและปลดล็อก จะต้องส่งข้อมูลสถานะไปที่ห้อง SOR และศูนย์ควบคุมการเดินรถแบบ rail time เพื่อแสดงสถานะของอุปกรณ์และชุดควบคุมชุดประตูของแต่ละฝั่งขานชาลา

๗.๒.๓.๓ ตัวแสดงสถานะอื่นๆจะส่งข้อมูลไปที่ห้อง SOR และศูนย์ควบคุมการเดินรถ เช่น แสดงสถานะประตูเปิด ซึ่งชุดประตูยังคงเปิดค้างอยู่นั้นหรือไม่ อุปกรณ์ควบคุมมีปัญหาหรือไม่ รวมถึงแสดงการแจ้งเตือนว่าประตูบานเลื่อนหนึ่งบานหรือมากกว่า หรือประตูถูกเงินั้นมีการปลดล็อกและเปิดโดยมือจากฝั่งด้านในรางรถไฟหรือจากฝั่งขานชาลา

๗.๒.๔ ไฟแสดงการงดให้บริการ Out of service

๗.๒.๔.๑ ในแต่ละประตูบานเลื่อนจะต้องมีหลอดไฟสีแดง เพื่อแสดงสถานะภาพ “การงดให้บริการ” เมื่อเกิดความผิดปกติของประตูบานเลื่อน เช่น เกิดความผิดพลาดขณะปิดหรือเปิด โดยไฟแสดงสถานะ “งดให้บริการ” จะต้องอยู่ในตำแหน่งที่ใกล้กับกับหลอดไฟแสดงสถานะ “ประตูเปิด/ปิด” แต่ต้องอยู่ในตำแหน่งที่มองเห็นได้ชัดเจน

๗.๒.๔.๒ ในกรณีที่ประตูบานเลื่อนแสดงสถานะเป็น “งดให้บริการ” สัญญาณจะต้องถูกส่งไปแสดงที่ห้อง SOR และศูนย์ควบคุมการเดินรถ

๗.๒.๕ ส่วนประตูอพยพฉุกเฉิน

๗.๒.๕.๑ ในแต่ละชุดประตูอพยพฉุกเฉิน จะมีการติดตั้งเซ็นเซอร์ตรวจสอบ ซึ่งจะแสดงสัญญาณการเตือนไปยังห้อง SOR และศูนย์ควบคุมการเดินรถ ในกรณีที่ประตูอพยพฉุกเฉินใดๆ ถูกเปิดนอกจากนี้ ในแต่ละชุดประตูอพยพฉุกเฉิน จะต้องมียกไฟสีแดงแสดงสถานะนั้นทำให้เกิดสะดวกรวดเร็วในกรณีที่ถูกรับพบว่ามีการเปิดอยู่ หรือเซ็นเซอร์เกิดความผิดพลาด

๗.๒.๖ ประตูปลายทางออกฉุกเฉิน

๗.๒.๖.๑ ในแต่ละประตูปลายทางออกฉุกเฉินจะได้รับการติดตั้งเซ็นเซอร์ตรวจสอบระบบเซ็นเซอร์จะส่งสัญญาณเตือนไปที่ห้อง SOR และศูนย์ควบคุมการเดินรถในกรณีที่ประตูปลายทางออกฉุกเฉินใดๆ ถูกเปิดออก หรือเซ็นเซอร์เกิดความผิดพลาด

๗.๒.๗ การตรวจสอบสถานะของประตูขานชาลาแบบสูงครึ่งบาน และสัญญาณเตือนในห้อง SOR

๗.๒.๗.๑ ผู้รับจ้างจะต้องจัดให้มี อุปกรณ์การตรวจสอบสถานะประตูขานชาลาแบบสูงครึ่งบานในห้อง SOR ของแต่ละสถานี และศูนย์ควบคุมการเดินรถ อุปกรณ์การตรวจสอบสถานะจะต้องมีเสียงเตือนเมื่อมีเหตุการณ์ที่ผิดปกติเกิดขึ้น

๗.๒.๗.๒ ผู้รับจ้างจะต้องจัดให้มีสิ่งอำนวยความสะดวกและ อุปกรณ์ที่ใช้ในการบันทึกและจัดเก็บข้อมูลเหตุการณ์และสัญญาณเตือนภัยที่เกิดขึ้นในระบบประตูขานชาลาแบบสูงครึ่งบาน ซึ่งจะต้องสามารถดาวน์โหลดข้อมูลไปยังคอมพิวเตอร์ และแล็ปท็อปได้ตลอดเวลา

๗.๓ การหยุดการทำงานของชุดประตู

๗.๓.๑ แต่ละชุดประตูจะเตรียมอุปกรณ์ตัดการทำงานด้วยมือ, ซึ่งจะต้องใช้ในกรณีฉุกเฉินเพื่อหยุดการให้บริการหรือตัดการจ่ายกระแสไฟฟ้า (Isolate) หรือปิดและล็อกประตู

๗.๓.๒ อุปกรณ์ตัดการทำงานด้วยมือจะสามารถล็อกชุดประตูในตำแหน่งที่ประตูปิด หรือเปิดโดยไม่มีผลกระทบต่อการทำงานของชุดประตูอื่นๆ การเข้าถึงอุปกรณ์ตัดการทำงานจะทำได้โดยการเปิดฝาทรงบอลที่ต้องใช้กุญแจพิเศษ

๘. ความสมบูรณ์ของโครงสร้างและความทนทาน

๘.๑.๑ งานโครงสร้างอาคารให้หมายความรวมถึงองค์ประกอบทั้งหมดที่จำเป็นหรือกรอบโครงสร้างประตูบานขาลาแบบสูงครึ่งบาน

๘.๑.๒ กรอบโครงสร้างจะต้องได้รับการออกแบบเพื่อต้านทานแรงบิด, ทางด้านข้าง และแนวตั้ง เพื่อป้องกันการโก่งมากเกินไปในทิศทางใดๆ กรอบโครงสร้างจะต้องเชื่อมต่อเฉพาะพื้นขาลาเท่านั้น และจะต้องรับน้ำหนักโครงสร้างด้วยตัวเองทั้งหมด

๘.๑.๓ ประตูบานเลื่อนจะต้องสามารถปรับตั้งได้ ในกรณีที่มีการใช้งานในระยะยาวใดๆ และโครงสร้างที่ติดตั้งเกิดการโก่งตัวชุดโครงสร้างนั้นควรปรับตั้งได้

๘.๑.๔ การติดตั้งระบบประตูบานขาลาแบบครึ่งบาน จะต้องรองรับการคลาดเคลื่อนของการก่อสร้างและการเคลื่อนไหวของโครงสร้างที่ติดตั้งโดยรอบ

๘.๑.๕ การออกแบบของระบบประตูบานขาลาแบบสูงครึ่งบานนั้นการติดตั้งจะต้องมีความทนทานต่อทุกสภาวะตลอดช่วงเวลาที่ใช้งานของระบบประตูบานขาลาแบบสูงครึ่งบาน โดยประตูจะต้องมีการออกแบบเพื่อรับ ภาระดังต่อไปนี้

ก) ภาระรับแรงเบียดดันที่ 500 N/ตารางเมตร ที่ระดับความสูง ๑.๐๐ เมตร โดยไม่เกิดการเปลี่ยนรูปใดๆเชิงกายภาพ และสามารถรับแรงเบียดดันที่ 1500 N/ตารางเมตร โดยไม่มีการแตกหรือเสียหายอย่างถาวร

ข) ภาระแรงดัน อากาศพลศาสตร์ที่เกิดจากรถไฟฟ้าเมื่อรถไฟฟ้าเข้าสู่หรือออกจาก หรือผ่านสถานีใดๆ ผู้รับจ้างจะต้องดำเนินการวิเคราะห์ออกแบบโดยคำนึงถึงความเร็วในการวิ่งผ่านสถานี กรณีที่มีความเร็วสูงสุด (176km/hr) ตลอดจนคำนึงถึงลักษณะทางกายภาพของรถไฟฟ้าและโครงสร้างพื้นฐานที่มีอยู่ ภายใต้สมมติฐานการทำงานของประตูบานขาลาที่ ๓๐๐,๐๐๐ ครั้งต่อปี เป็นอย่างน้อย รวมถึงพิจารณารูปแบบกรณีการเข้าออกหรือการวิ่งผ่านของรถไฟฟ้าที่สถานี ผู้รับจ้างจะต้องแสดงให้เห็นโดยการคำนวณความต้านทานต่อความเครียดและความล้า

๘.๑.๖ การออกแบบของระบบประตูบานขาลาแบบสูงครึ่งบาน จะต้องทำให้แน่ใจว่าไม่มีการบิดเบี้ยวเสียรูปแบบถาวรจากผลกระทบของวงรอบการทำงานที่ซ้ำๆ และรวมถึงจากแรงผลักดัน แรงลม และหรือจากรถไฟฟ้าเคลื่อนที่ ตลอดช่วงที่ติดตั้งใช้งานประตูบานขาลาแบบสูงครึ่งบาน

๙. สถาปัตยกรรม การปฏิบัติงานและการดูแลรักษา

๙.๑.๑ ระบบประตูลานชาลาแบบสูงครึ่งบานจะต้องถูกสร้างให้สวยงาม และวัสดุที่แข็งแรง ไม่ต้องบำรุงรักษา และเป็นวัสดุที่ง่ายต่อการทำความสะอาด ในทางปฏิบัติ ส่วนประกอบโครงสร้างที่ยึดติดจะถูกซ่อนไว้จากส่วนที่แสดงต่อสาธารณะโดยใช้วิธีการทางสถาปัตยกรรม

๙.๑.๒ วัสดุที่ใช้ในระบบประตูลานชาลาแบบสูงครึ่งบาน คือ

ก) ไม่เป็นวัสดุที่เป็นเชื้อไฟ

ข) ไม่เป็นวัสดุที่ก่อให้เกิดไฟ

ค) โครงสร้างของวัสดุ ซึ่งไม่นำพาควันและความร้อน และไม่ก่อให้เกิดอากาศที่เป็นพิษเมื่อเกิดการติดไฟ

๙.๑.๓ ความสามารถทนไฟ โดยใช้วัสดุจำกัดการติดไฟ ตามที่กำหนดในมาตรฐาน NFPA 130 และเป็นที่ยอมรับในสำนักงานด้านการดับเพลิง

๙.๑.๔ ส่วนชุดควบคุมการขับเคลื่อนประตู จะต้องติดตั้งอยู่โครงสร้างที่อยู่กับที่ของฉากที่ยึดประตูบานเลื่อน โดยมีฝาปิดชุดอุปกรณ์ควบคุมและต้องติดตั้งบนผนังชานชาลาเพื่อให้เจ้าหน้าที่สามารถทำงานซ่อมบำรุงได้

๙.๑.๕ อุปกรณ์ควบคุมที่ติดตั้งอยู่ในตู้อุปกรณ์แยกส่วนจากประตูลานชาลาอุปกรณ์เหล่านี้จะต้องสามารถเข้าถึงได้ง่ายจากทางด้านชานชาลาเพื่อให้สามารถดำเนินงาน หรือซ่อมบำรุงใดๆได้ง่าย และสามารถปฏิบัติบำรุงรักษาทำได้โดยไม่ต้องขอ Track possession รวมถึงต้องมีการรักษาความปลอดภัยของอุปกรณ์ต่างๆ เช่น มีฝาครอบที่ล็อกได้เป็นต้น นอกจากนี้ ผู้รับจ้างจะต้องก่อสร้างห้องเก็บแบตเตอรี่และอุปกรณ์ควบคุมระบบประตูลานชาลา ที่บริเวณชั้นชานชาลาของแต่ละสถานี (รวมถึงมีการติดตั้งระบบปรับอากาศหลักและสำรอง ตลอดจนถึงติดตั้งระบบไฟฟ้าด้วย) ทั้งนี้ผู้รับจ้างจะต้องเสนอแบบก่อสร้างพร้อมรายละเอียดให้ผู้ว่าจ้างพิจารณาเห็นชอบก่อน

๑๐. ป้ายสัญลักษณ์

๑๐.๑.๑ ผู้รับจ้างจะต้องจัดเตรียมให้มีป้ายที่เกี่ยวข้องและแสดงคุณสมบัติที่เหมาะสมสำหรับประตูลานชาลาแบบสูงครึ่งบาน และต้องแสดงข้อมูลที่เกี่ยวข้องกับผู้โดยสารที่เข้ามาในส่วนชานชาลาแบบสูงครึ่งบาน โดยจะต้องเตรียมทั้งภาษาไทยและภาษาอังกฤษ อยู่ในตำแหน่งเดียวกัน

๑๐.๑.๒ ป้ายเตือนต่อไปนี้จะต้องมีลักษณะดังต่อไปนี้ เช่น

ก) “อย่ายืนพิงประตู” ที่บนประตูบานเลื่อนทั้งหมด

ข) “เก็บมือให้ห่างจากช่องว่างระหว่างบานเลื่อน และส่วนที่ประตูยึดติดอยู่กับที่” โดยติดที่ประตูบานเลื่อนทั้งหมด

ค) “คำเตือน ประตูนี้อาจเปิดเข้ามาในช่วงฉุกเฉิน” โดยติดที่บนประตูอพยพฉุกเฉินทั้งหมด และประตูปลายทางเดิน

๑๐.๑.๓ ป้ายปฏิบัติตามคำแนะนำที่จะต้องจัดหาไว้ให้พร้อมใช้งาน เช่น

“ผลักบาร์เพื่อเปิด” ที่บนแถบเตือนที่ฝั่งด้านรางรถไฟไฟฟ้า ของประตูปลายทางเดินฉุกเฉิน เป็นต้น

๑๐.๑.๔ ผู้รับจ้างจะต้องประสานงานและขอความเห็นชอบจากผู้ว่าจ้าง เกี่ยวกับการติดตั้งป้ายต่างๆ ของประตูขานชาลาแบบสูงครึ่งบาน และจำนวนป้ายที่ต้องการโดยรวมทั้งหมดของโครงการ Airport Rail Link

๑๑. ขุดทดสอบประตูขานชาลาแบบสูงครึ่งบาน

๑๑.๑.๑ ผู้รับจ้างต้องรับผิดชอบค่าใช้จ่ายและจัดหา “ขุดทดสอบ” ระบบประตูขานชาลาแบบสูงครึ่งบาน โดยขุดทดสอบระบบประตูจะเป็นอุปกรณ์ทดสอบระบบควบคุม และรวมทั้งกลไกการทำงานของ ประตูขานชาลา ประตูทดสอบนี้จะต้องได้รับการออกแบบตามวัตถุประสงค์หลัก ซึ่งเป็นอุปกรณ์ที่สามารถช่วยเหลือทีมงานซ่อมบำรุงรักษาในการทดสอบส่วนประกอบและอุปกรณ์ทั้งหมดของประตูขานชาลาแบบสูงครึ่งบาน หลังจากการซ่อมแซม และหรือก่อนที่จะติดตั้งกับระบบประตูขานชาลาแบบสูงครึ่งบาน

๑๑.๑.๒ ขุดทดสอบประตูอย่างน้อย จะต้องมียุทธวิธีติดตั้ง (แต่ต้องไม่จำกัด) ตามข้อกำหนดดังต่อไปนี้

ก) กรอบโครงสร้างของขุดทดสอบ จะถูกสร้างขึ้นโดยใช้เป็น วัสดุอลูมิเนียม Profile ขนาดเหมาะสม จะต้องเป็นชนิดเดียวกันที่ติดตั้งบนโครงการ Airport Rail Link

ข) ประตูทั้ง ๒ บานจะต้องเหมือนกับบานประตู ที่ติดตั้งบนระบบประตูขานชาลาแบบครึ่งบานที่ใช้งานจริง

ค) กลไกการทำงานซึ่งจะต้องเป็นอุปกรณ์ชนิดเดียวกันที่ติดตั้งบนโครงการ Airport Rail Link

ง) ชุดควบคุมประตู และอุปกรณ์ตรวจสอบ ซึ่งจะต้องเป็นอุปกรณ์ชนิดเดียวกันที่ติดตั้งในโครงการ Airport Rail Link

จ) อุปกรณ์จ่ายกระแสไฟฟ้า ซึ่งจะต้องเป็นอุปกรณ์ชนิดเดียวกับที่ติดตั้งในโครงการ Airport Rail Link

ฉ) การจำลองระบบการส่งสัญญาณเชื่อมต่อ จะต้องเป็นกล่องอุปกรณ์เพื่อจำลองสัญญาณส่งงานจากระบบส่งสัญญาณจากรถไฟฟ้า สู่อุปกรณ์รับสัญญาณของประตูชานชาลา

ช) ชุดควบคุมประตูด้วยมือ (Local command) ซึ่งจะเป็นอุปกรณ์ชนิดเดียวกับที่ติดตั้งในโครงการ Airport Rail Link

ซ) ขั้วต่อของระบบ SCADA และ ห้อง SOR Indication

ณ) ไฟแสดงสถานะประตูและคนขับรถไฟฟ้า ซึ่งจะเป็นอุปกรณ์ชนิดเดียวกันที่ติดตั้งบนระบบรถไฟฟ้า

๑๑.๑.๓ แหล่งจ่ายไฟสำหรับตัวทดสอบจะต้องเป็น 400 V/230 V AC ผ่านวงจรเรียงกระแสเพื่อแปลงเป็นไฟฟ้ากระแสตรงสำหรับอุปกรณ์ต่างๆ

๑๑.๑.๔ ผู้รับจ้างจัดหาเครื่องมือที่จำเป็นในการซ่อมบำรุงอย่างน้อย ๔ ชุด ได้แก่ Force test, DC clamp meter, Multimeter, Impedance tester, Glass sucker, Temporary glass, ชุดเครื่องมือสำหรับปรับตั้ง PSD พร้อมอุปกรณ์ปรับตั้งบานประตู รวมถึงอุปกรณ์คอมพิวเตอร์โน้ตบุ๊กอย่างน้อย ๔ เครื่อง โดยจะต้องมีซอฟต์แวร์ดังต่อไปนี้

- Operation system software license
- PSD controller software license
- PSD controller software Backup and Restore
- User Administrator level for configuration the PSD controller software
- PLC operating software
- PLC source code Backup and Loader
- Firmware of wireless and radio

- Wireless and radio software configuration

ทั้งนี้ซอฟต์แวร์สำหรับระบบประตูขานขาลาเหล่านั้น ประสงค์จะใช้ในการวินิจฉัย ตรวจสอบ เพื่อช่วยให้สามารถเข้าถึงข้อมูลของพารามิเตอร์ที่มีอยู่ และบันทึกการแจ้งการทำงานผิดพลาดที่เกิดขึ้น ซึ่งสามารถใช้ในการวินิจฉัยและแก้ไขปัญหาได้ รวมถึงยังสามารถใช้เครื่องมือเหล่านี้เพื่อปรับเปลี่ยนค่าพารามิเตอร์ของ ประตูขานขาลาแบบสูงครึ่งบาน (เช่นค่าความเร็ว ค่าแรงชน ขณะปิด และขณะเปิด) และสามารถอัปโหลดรุ่นของซอฟต์แวร์ ทั้งนี้ ผู้รับจ้างจะต้องเสนอรายการเครื่องมือที่จำเป็นเหล่านั้น และรายละเอียดการฝึกอบรม มาให้ผู้ว่าจ้างพิจารณาเห็นชอบก่อน

๑๒. อะไหล่สำรองที่จำเป็น

ผู้รับจ้างต้องจัดหาอะไหล่สำรองที่จำเป็น (recommend spare part) ให้เพียงพอโดยมีมูลค่าร้อยละ ๕ ของมูลค่างานตามสัญญาจ้าง โดยผู้รับจ้างจะต้องเสนอรายละเอียดและจำนวนของรายการอะไหล่ สำรองที่จำเป็นเหล่านั้น พร้อมราคา (Listed prices) ให้ผู้ว่าจ้างพิจารณาเห็นชอบก่อน คำตัดสินของผู้ว่าจ้างถือเป็นข้อยุติ และผูกพันคู่สัญญาทั้งสองฝ่าย

ผู้รับจ้างต้องจัดหาอะไหล่สำรองที่จำเป็น ให้จำเป็นเพียงพอ ดังรายการอะไหล่ และต้องส่งมอบให้กับผู้ว่าจ้าง ดังนี้

๑. Door control unitจำนวน ๔๐ ชุด
๒. PSD interface panelหรือ PSD central control panelหรือ PSD control system ๑ ชุด
๓. PLC PSD & train communication systemหรือ PSD&Train management ๒ ชุด
๔. DC motor ๔๐ ชุด
๕. Driving assembly หรือ Driving mechanism ๒๐ ชุด
๖. Door locking device ๒๐ ชุด
๗. Rectifier ๒ ชุด
๘. Sliding screen door ๑ ชุด
๙. Fixed screens ๑ ชุด
๑๐. Emergency exit door ๑ ชุด
๑๑. Emergency walkway door ๑ ชุด
๑๒. Door sensor ๒๐ ชุด

๑๓. Emergency exit door movement part ๒๐ ชุด

๑๔. Emergency walkway door movement part ๒๐ ชุด

๑๕. PSD glazing (Glass) ๒๐ บาน

๑๓. ระยะเวลาดำเนินงาน

ระยะเวลาในการดำเนินการภายใน ๑๘ เดือน นับถัดจากวันที่ลงนามในสัญญา

๑๔. การรับประกันความชำรุดบกพร่อง (Defect Liability Period)

ผู้รับจ้างต้องรับประกันความชำรุดบกพร่องของระบบ Half Height PSD ทั้งระบบเป็นเวลาไม่น้อยกว่า ๒ ปี นับแต่ วันที่ผู้ว่าจ้างตรวจรับ และลงนามรับมอบ (taking over) ระบบทั้งหมดพร้อมกัน

กรณีเกิดความขัดแย้งหรือมีข้อพิพาทกับงานระบบอื่นๆภายใต้ระบบ ARL ของผู้ว่าจ้าง อันมีข้อสันนิษฐานว่าเกี่ยวข้อง หรือมีความเชื่อมโยงมายังระบบประตูบานชาลาแบบครึ่งบานที่อยู่ภายใต้ระยะเวลาประกัน โดยบ่งชี้ว่าระบบประตูชาลาแบบครึ่งบานเป็นสาเหตุที่ก่อให้เกิดความบกพร่องหรือความเสียหายต่อการให้บริการ หรือต่อทรัพย์สินระบบอื่นๆของ ARL นั้น ผู้รับจ้างมีสิทธิ์เสนอขอส่งผู้เชี่ยวชาญของผู้รับจ้างเข้าร่วมพิจารณาข้อขัดแย้งดังกล่าว โดยจะต้องได้รับความเห็นชอบจากผู้ว่าจ้างก่อน หากผู้รับจ้างพิสูจน์ได้ว่าสาเหตุของความบกพร่องนั้นมาจากระบบอื่นของผู้ว่าจ้าง (กล่าวคือสาเหตุที่ไม่ใช่เกิดจากระบบประตูบานชาลา) ผู้รับจ้างไม่ต้องรับผิดชอบค่าความเสียหาย ในทางกลับกัน หากสาเหตุของความบกพร่องที่ถ่วงนั้นมาจากระบบประตูบานชาลา ผู้รับจ้างต้องรับผิดชอบค่าความเสียหายทั้งสิ้นแต่เพียงฝ่ายเดียว ทั้งนี้ ผลการพิสูจน์สาเหตุของความบกพร่องนั้นๆ ให้ถือการวินิจฉัยชี้ขาดของผู้ว่าจ้างเป็นข้อยุติ และผูกพันคู่สัญญาทั้งสองฝ่าย

๑๕. การส่งมอบผลงาน

ผู้รับจ้างจะต้องทำรายงานการส่งมอบผลงานพร้อมผลการทดสอบ ตามแต่ละงวดงานที่แล้วเสร็จ โดยมีรูปแบบรายงาน ตามแต่คู่สัญญาจะตกลงกัน

๑๖. เงื่อนไขการชำระเงินและค่าปรับ

-กำหนดการชำระเงินจะเป็นแบบแบ่งจ่ายตามผลงานการดำเนินงานในแต่ละงวดงาน บนเงื่อนไขที่ว่าผู้รับจ้างจะต้องปฏิบัติงานตามแผนงานที่ได้รับความเห็นชอบจากผู้ว่าจ้างแล้วเท่านั้น

-ในการพิจารณาจ่ายเงินค่าจ้างในแต่ละงวดนั้น ผู้รับจ้างจะรวบรวมเอกสารหลักฐานที่เกี่ยวข้องต่างๆให้ถูกต้องครบถ้วน เพื่อให้ผู้ว่าจ้างได้ตรวจสอบความถูกต้องครบถ้วนของงานพร้อมเอกสาร และให้ความเห็นชอบก่อน

-การปฏิบัติงานใดๆที่ไม่เป็นไปตามแผนงานหรือไม่แล้วเสร็จตามแผนงานที่ได้รับความเห็นชอบจากผู้ว่าจ้าง โดยมีสาเหตุมาจากความบกพร่องของผู้รับจ้าง กำหนดค่าปรับไว้ในอัตราร้อยละ ๐.๑๐ ต่อวันของราคาค่าจ้างส่วนที่ยังไม่ได้รับมอบงวดงานนั้นๆ ทั้งนี้ กำหนดเวลาของการส่งมอบงานแต่ละงวด ให้เป็นไปตามแผนการดำเนินงานที่ผู้ว่าจ้างเห็นชอบแล้ว ในกรณีที่เกิดความขัดข้องใดๆที่มีผลกระทบต่อการเดินรถทั้งในช่วงระหว่างงานก่อสร้างหรือในช่วงภายหลังการรับมอบงานติดตั้งที่สถานีนั้นๆ (แต่ยังอยู่ในช่วงระยะเวลาการรับประกันความชำรุดบกพร่อง) ผู้ว่าจ้าง สามารถเรียกร้องค่าเสียหายใดๆจากผู้รับจ้างได้ตามจริง หากมีข้อขัดแย้งในเรื่องค่าเสียหายดังกล่าว ให้คำวินิจฉัยชี้ขาดของผู้ว่าจ้างถือเป็นข้อยุติและผูกพันคู่สัญญาทั้งสองฝ่าย

๑๗. สิ่งที่ต้องได้รับความเห็นชอบจากผู้ว่าจ้างก่อน

-ผู้รับจ้างจะต้องเสนอรายละเอียดของแผนงาน (Detailed work plan) ทั้งหมด เป็นรายสัปดาห์ ขั้นตอนการทำงาน (work process & procedure) วิธีการทำงาน (methodology) และข้อมูลรายละเอียดอื่นๆ ที่จำเป็น ตามขอบเขตของงานจ้างทั้งหมด ให้ผู้ว่าจ้างพิจารณา เห็นชอบ ภายใน ๓๐ วัน นับถัดจากวันลงนามสัญญาจ้าง

-อนึ่ง ก่อนดำเนินงานตามแต่ละขั้นตอนใดๆ ของสัญญาจ้าง ผู้รับจ้างจะต้องเสนอ แผนงานรายละเอียดสำหรับขั้นตอนนั้นๆ (อย่างน้อยเป็นรายสัปดาห์) พร้อมรายละเอียดอื่นๆ ที่จำเป็น มาประกอบการพิจารณา เช่น วิธีการทำงาน อุปกรณ์ เครื่องมือ เครื่องจักรกล กำลังคน มาตรฐานทางด้านความปลอดภัย วิธีการแก้ไขสถานการณ์ฉุกเฉิน แนวทางในการปฏิบัติงานให้เป็นไปตามระเบียบ หรือหลักเกณฑ์ของผู้ว่าจ้าง เกี่ยวกับการประกันความปลอดภัย การขออนุญาตเข้าทำงานในพื้นที่ (Change Request, Work Permit) การขออนุญาตทำงานนอกเวลาทำงานปกติ หรือการขอทำงานล่วงเวลา หรือการขอทำงานในวันหยุด เป็นต้น มาให้ผู้ว่าจ้าง หรือตัวแทนของผู้ว่าจ้างพิจารณาให้ความเห็นชอบล่วงหน้าก่อนอย่างน้อย ๑๕ วัน ก่อนที่จะถึงกำหนดวันเริ่มต้นปฏิบัติงานตามขั้นตอนที่ได้วางแผนไว้

-วันเริ่มต้นปฏิบัติงานของผู้รับจ้าง ให้ถือว่า วันถัดจากวันลงนามสัญญาจ้าง เป็นวันแรกที่เริ่มต้นปฏิบัติงานตามสัญญาจ้าง

๑๘. การเสนอราคา

ผู้เสนอราคาจะต้องจัดทำรายละเอียดของราคาต่อหน่วย สำหรับอุปกรณ์ เครื่องมือ วัสดุ ในแต่ละหมวด โดยอย่างน้อยต้องมีรายละเอียด (BOQ Breakdown) เป็นไปตามรายการต่างๆที่ระบุอยู่ในเอกสารแนบของใบเสนอราคา ทั้งนี้ ผู้เสนอราคาสามารถให้รายละเอียดเพิ่มเติมได้ เพื่อประกอบการพิจารณาให้ชัดเจนขึ้น

Customer's Satisfaction Statement
For Platform screen door project contract of
Value more than 75 million Baht

Date

Company:

Address:

Telephone / Fax No.

Email address:

To whom it may concern,

We would like to confirm that we have our Platform screen door system (PSD) designed and supplied by.
Details of the contract are as follows

Contract project title

Contract value.....

Project location.....

Number of Stations

Total length of PSD system(m)

Total quantity of PSD doors.....

Contract Commencement Date:

Contract Completion Date:

Date of Platform screen door system(PSD) put in to service

Following are the PSD service performance details for your reference.

Is(Are) there any serious service disruption taking place?

☐ Yes,how often?.....

☐ No

Satisfaction of Platform screen door system performance and service:

☐ Satisfied

☐ Unsatisfied

Sincerely

.....
(.....) Signature and company seal, if any

Business Title:

Telephone / Fax No:

Email address:



**ตารางแสดงวงเงินงบประมาณที่ได้รับจัดสรรและราคากลาง(ราคาอ้างอิง)
ในการจัดซื้อจัดจ้างที่มีใช้งานก่อสร้าง**

1. ชื่อโครงการ งานจ้างจัดหาและติดตั้งประตูกันชนขบวนรถแบบสูงครึ่งบาน (half height) ที่สถานีรถไฟฟ้า 7 สถานี
/หน่วยงานเจ้าของโครงการ การรถไฟฟ้าขนส่งมวลชนแห่งประเทศไทย โดย บริษัท รถไฟฟ้า ร.ฟ.ท. จำกัด
2. วงเงินงบประมาณที่ได้รับจัดสรร... 200,000,000... บาท
3. ลักษณะงาน จ้างจัดหาและติดตั้งประตูกันชนขบวนรถแบบสูงครึ่งบาน(half...height)...ที่สถานีรถไฟฟ้า 7 สถานี
โดยสังเขป ระบบประตูขบวนรถแบบสูงครึ่งบาน ออกแบบมาเพื่อเป็นอุปกรณ์ที่กั้นระหว่าง ผังรางรถไฟฟ้าและขบวนรถฝั่งผู้โดยสารเป็นประตูอัตโนมัติและทำงานสัมพันธ์กับขบวนรถไฟฟ้าที่เข้ามาจอดภายในสถานี ประตูขบวนรถชนิดนี้ช่วยให้ผู้โดยสารมีความปลอดภัยมากขึ้น โดยประตูขบวนรถจะติดตั้งตลอดความยาวของพื้นที่ขบวนรถ(ของสถานีรถไฟฟ้า 7 สถานี รวม 14 ขบวนรถ) โดยแยกส่วนของขบวนรถฝั่งผู้โดยสาร กับรางรถไฟฟ้า และในขณะเดียวกันที่รถไฟฟ้าเข้าจอดที่จุดจอด ก็ลดความเสี่ยงต่อผู้โดยสารและผู้ปฏิบัติงานที่ขบวนรถได้
4. ราคากลางคำนวณ ณ วันที่ 7 สิงหาคม 2558
5. บัญชีประมาณการราคากลาง 200,000,000... บาท
 - 5.1 PSD Material Manufacture (Half Height Type) ราคา 102,635,490 บาท
 - 5.1.1 PSD Sliding Door 560 unit, PSD Emergency Door 280 unit, PSD Fix Panel, PSD Structure, PSD Threshold
 - 5.1.2 PSD Platform End Door 28 unit
 - 5.1.3 Structure calculation 7 station
 - 5.1.4 Structure installation 7 station
 - 5.2 PSD Control System ราคา 47,422,400 บาท
 - 5.2.2 PSD control unit 7 unit
 - 5.2.3 Door control unit 112 unit
 - 5.2.4 DC brushless motor 224 unit
 - 5.2.5 Driver unit assembly manufacture 224 unit
 - 5.2.6 Station - Monitoring System 7 unit
 - 5.2.7 OCC - Monitoring System 1 unit
 - 5.2.8 Station - Local Control Panel 28 unit

5.3 Installation ราคา 26,394,760 บาท

- 5.3.1 System and Cable installation 7 station
- 5.3.2 Etc (speaker,sensor,Converter,etc) 7 station
- 5.3.3 PSD power and Cables 7 station
- 5.3.4 Station – Others 7 station
- 5.3.5 Station - PTCs (PSD Train Safety Communication System) 14 unit
- 5.3.6 Installation & Train & PSD Communication System 9 train
- 5.3.7 Station - Power Supply Cubicle
- 5.3.8 Station - Batteries

5.4 ETC ราคา 24,717,000 บาท

- 5.4.1 Insurance, Bonds & Guarantees
- 5.4.2 Prototypes & Design Validation
- 5.4.3 O & M Manuals
- 5.4.4 Training
- 5.4.5 DLP & Spares 7 station
- 5.4.6 OH + Profit
- 5.4.7 Shipping & Packaging
- 5.4.8 Project Management ,Testing Cost, Prototype 7 station
- 5.4.11 Other

6. แหล่งที่มาของราคากลาง

- 1.บริษัท Faiveley Transport
- 2.บริษัท NRT
- 3.บริษัท ST Engineering

7. รายชื่อคณะกรรมการกำหนดราคากลาง

- 1. ดร. กฤษ อนุรักษกมลกุล
- 2. นาย สุเทพ พันธุ์เพ็ง
- 3. นางสาว อรอนงค์ แจ่มพงศ์พันธ์
- 4. นาย ธีรพล ด้านวิริยะกุล
- 5. นาย อานุภาพ เกียรติกำจร
- 6. นางสาว จีราภรณ์ พงษ์ธานี
- 7. นาย ปิยะพงศ์ พุ่มสุวรรณ
- 8. นาย พิระ เลี้ยวประเสริฐพร
- 9. นาย วุฒิไกร วัชชิงเงิน
- 10.นางสาว สิริลักษณ์ กิรติรัตนพฤกษ์